

CỘNG HÒA XÃ HỘI CHỦ NGHĨA VIỆT NAM

SOCIALIST REPUBLIC OF VIETNAM

DỰ ÁN: PHÁT TRIỂN CÁC ĐÔ THỊ TIỂU VÙNG SÔNG MÊKÔNG LẦN 2 (GMS)

DỰ ÁN THÀNH PHẦN TỈNH BẮC GIANG

PROJECT: SECOND GREAT MEKONG SUBREGION CORRIDOR TOWNS DEVELOPMENT (GMS)

BAC GIANG CITY SUBPROJECT

BẢN VẼ HOÀN CỘNG

AS-BUILT DRAWINGS

GỢI THẦU BG5: XÂY LẬP VÀ LẬP ĐẤT THIẾT BỊ TRẠM XỬ LÝ NƯỚC THẢI BẮC GIANG
PACKAGE BG5: WASTEWATER TREATMENT PLANT EXTENSION IN BAC GIANG CITY

BẮC GIANG, 2020

CỘNG HÒA XÃ HỘI CHỦ NGHĨA VIỆT NAM
SOCIALIST REPUBLIC OF VIETNAM

DỰ ÁN: PHÁT TRIỂN CÁC ĐÔ THỊ TIỂU VÙNG SÔNG MÊKÔNG LẦN 2 (GMS)
DỰ ÁN THÀNH PHẦN TỈNH BẮC GIANG

PROJECT: SECOND GREAT MEKONG SUBREGION CORRIDOR TOWNS DEVELOPMENT (GMS)
BAC GIANG CITY SUBPROJECT

BẢN VẼ THIẾT KẾ BỔ SUNG ADDITIONAL DESIGN DRAWINGS

GOI THẦU BG5: XÂY LẬP VÀ LẮP ĐẶT THIẾT BỊ TRẠM XỬ LÝ NƯỚC THẢI BẮC GIANG
PACKAGE BG5: WASTEWATER TREATMENT PLANT EXTENSION IN BAC GIANG CITY
HÀNG MỤC: PHẦN CƠ KHÍ
ITEM: MECHAICAL PART

BẮC GIANG, 2020

PHÒNG QUẢN LÝ ĐÔ THỊ TP. BẮC GIANG
HỒ SƠ ĐÀ THẨM ĐỊNH
Thao văn bản thẩm định số... 588/K-9001
Ngày... 25 tháng 12 năm 2020
Cán bộ chủ trì thẩm định

DANH MỤC BẢN VẼ
LIST OF DRAWINGS

STT	NO	TÊN BẢN VẼ DRAWING NAME	KÝ HIỆU BẢN VẼ DRAWING SYMBOLS
1		PHẦN CÔNG NGHỆ/TECHNICAL	
		BẢN VẼ THIẾT KẾ MỚI/NEW DRAWING	
01		GIÀ ĐÒ MÀNG SINH HỌC, GRATING CỤM BỂ SINH HỌC/BIOPLUS SUPPORT	BG-CB-CN-GDS
02		LÀN CAN BỂ SINH HỌC/HANDRAIL BIOLOGICAL TANK	BG-CB-CN-LCCB
03		SÀN THAO TÁC BỂ OCO CẢI TẠO/PLATFORM OCO TANK	BG-CB-CN-OCO-PLF
04		BỂ OCO HỆ DẦM ĐỒ/PLATFORM OCO TANK	BG-CB-CN-OCO-PL
05		BỂ OCO LÀN CAN/HANDRAIL OCO TANK	BG-CB-CN-OCO-HD
06		HỖ VÁN HỖ GA ĐẦU NỐI/CONNECTION MANHOLE	BG-TXL-CT-CN-HG


PHÒNG QUẢN LÝ ĐÔ THỊ TP. BẮC GIANG
HỒ SƠ ĐÀ THẠM ĐỊNH
Theo văn bản thẩm định số...388124-0104
Ngày...25...tháng...12...năm...2020
Cán bộ chủ trì thẩm định



UBND THÀNH PHỐ BẮC GIANG
BAN QUẢN LÝ DỰ ÁN ĐẦU TƯ XÂY DỰNG SỐ 02
THIẾT KẾ BẢN VẼ THI CÔNG
ĐÀ PHÊ DUYỆT
Bắc Giang, ngày...tháng...năm 20...
HỌ VÀ TÊN NGƯỜI XÁC NHẬN: Nông Bằng Sơn
CHỨC VỤ: Phó giám đốc
CHỮ KÝ:.....

CÔNG TY CỔ PHẦN KỸ THUẬT SEEN		BẢN VẼ HOÀN CÔNG		Ngày...tháng...năm 20...	
Người lập		Chỉ huy trưởng công trình		Tư vấn Giám sát trưởng	
		Đỗ Thị Nhung		Nguyễn Thị Nhung	


BẢNG THÔNG KÊ VẬT TƯ GIÁ ĐỒ SÀN GRATING 1/ GRATING SUPPORT 1 MATERIAL STATISTICS TABLE (1 SET)										
STT/NO	DIỆN GIẢI/DESCRIPTION	VẬT LIỆU/MATERIAL	ĐƠN VỊ/UNIT	SL/QT	KT/DIM.(MM)		KL/DENSITY	KL/M (kg/m ³)	KL/WEIGHT(kg)	TỔNG/TOTAL (1 SET)
					ĐA/L	RỘNG/W				
1	L-40x3	SS304	EA	1	9269				1.85	17.15
2	L-40x3	SS304	EA	1	8432				1.85	15.60
3	L-40x3	SS304	EA	2	592				1.85	2.19
4	L-40x3	SS304	EA	4	339				1.85	2.51
5	THIỆP HỘP/BOX STEEL 40x40x1.2	SS304	EA	30	515				1.50	23.18
6	THIỆP HỘP/BOX STEEL 40x40x1.2	SS304	EA	1	1350				1.50	2.03
7	THIỆP HỘP/BOX STEEL 40x40x1.2	SS304	EA	40	1815				1.50	108.90
8	THIỆP HỘP/BOX STEEL 40x40x1.2	SS304	EA	1	1395				1.50	2.09
9	THIỆP HỘP/BOX STEEL 40x40x1.2	SS304	EA	1	1690				1.50	2.54
10	THIỆP HỘP/BOX STEEL 40x40x1.2	SS304	EA	1	1735				1.50	2.60
11	THIỆP HỘP/BOX STEEL 40x40x1.2	SS304	EA	40	332				1.50	19.92
12	BÀN MÃ/STEEL PLATE GRATING 01	SS304	CÁ/EA	12	100	100	10	7850	0.79	9.42
208.12										

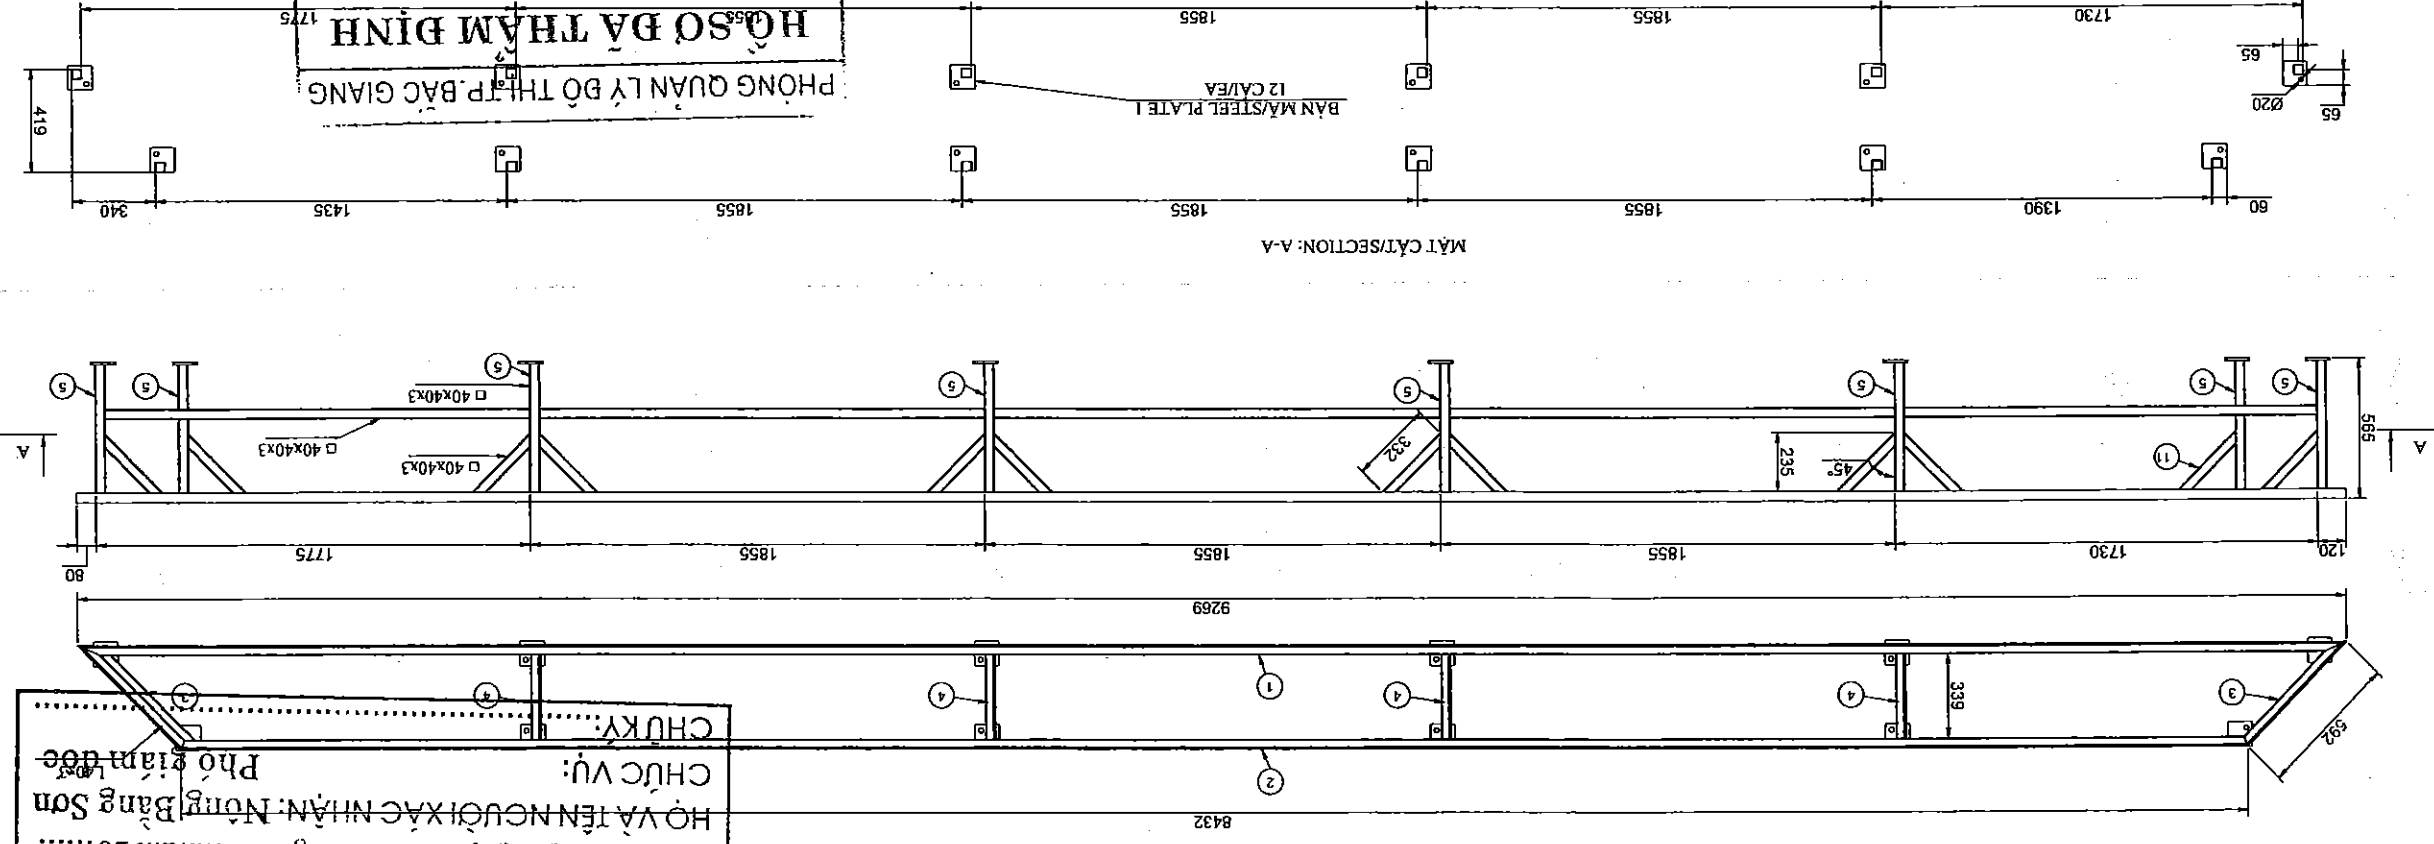

SỐ LƯỢNG/QUY: 2 BỘ/SET

GIÁ ĐỒ SÀN GRATING I/GRATING SUPPORT
VỊ TRÍ LẬP DÂY/INSTALLATION LOCATION: CỤM BẾ SINH HOC/BIOLOGICAL TANK

UBND THÀNH PHỐ BẮC GIANG
BAN QUẢN LÝ DỰ ÁN ĐẦU TƯ XÂY DỰNG SỐ 02
THIỆT KẾ BÀN VẼ THI CÔNG
BÀ PHIE DUYẾT
Bắc Giang, ngày.....tháng.....năm 20.....
HỌ VÀ TÊN NGƯỜI XÁC NHẬN: Nông Bằng Sơn
CHỨC VỤ:
Phó giám đốc
CHỖ KÝ:

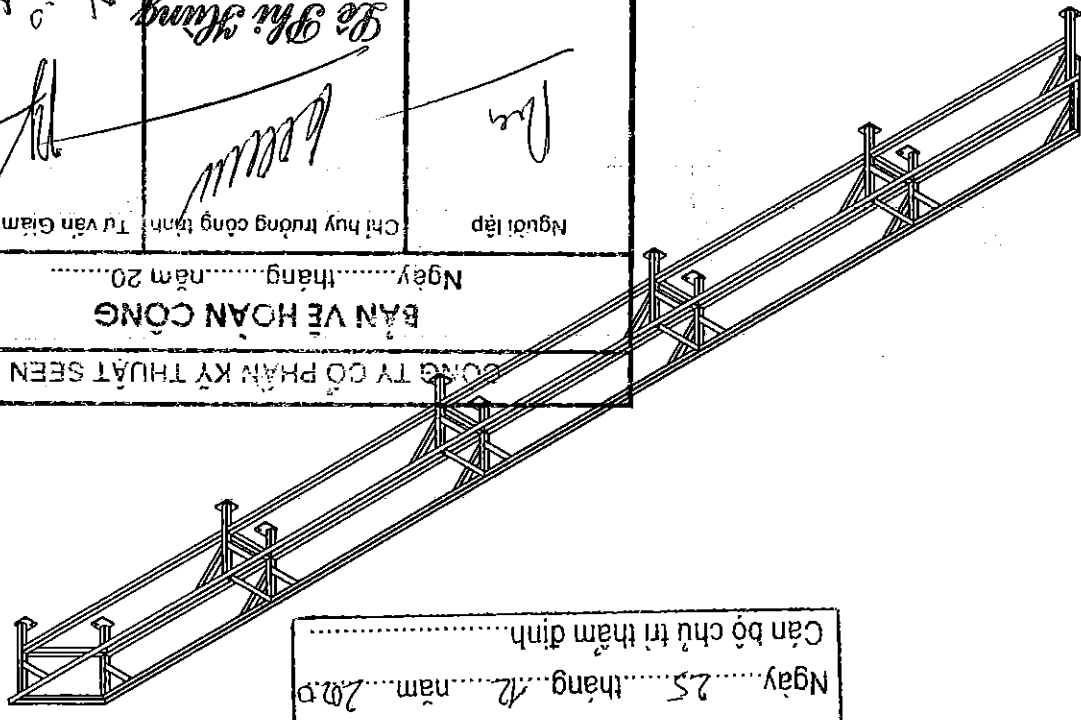

CÔNG TY CỔ PHẦN KỸ THUẬT SEEN
BẢN VẼ HOÀN CÔNG
Ngày.....tháng.....năm 20.....

PHÒNG QUẢN LÝ ĐỒ THẠC BẮC GIANG



HỒ SƠ ĐÀ THẨM ĐỊNH

1775

Theo văn bản thẩm định số 388/LC-QLĐT

Ngày 25 tháng 12 năm 2020

Cán bộ chủ trì thẩm định

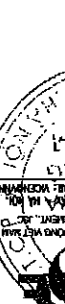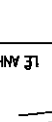BẢN HÀNH-VERSION:	LẦN-MODIFIED 1: / 2018	/	/ 2018	LẦN-MODIFIED 2: / 2018	/	/ 2018	LẦN-MODIFIED 3: / 2018
DẠI DIỆN CHỦ CỦA TỰ	REPRESENTATIVE OF THE CLIENT						
BAN QUẢN LÝ DỰ ÁN ĐẦU TƯ XÂY DỰNG SỐ 2	THÀNH PHỐ BẮC GIANG						
CONSTRUCTION INVESTMENT MANAGEMENT UNIT NO.2, BAC GIANG CITY							
TÊN DỰ ÁN-PROJECT:	DỰ ÁN PHÁT TRIỂN CẤP ĐỘ THỊ HẠNH LANG						
	TIÊU VÙNG SÔNG MÊKONG (GAS) LÂN 2						
	DỰ ÁN THÀNH PHẦN THỊN BẮC GIANG						
SUBREGION CORRIDOR TOWNS DEVELOPMENT PROJECT (GAS)	TREATMENT PLANT AREA UNDER SECOND GREAT MEKONG						
-BAC GIANG CITY SUBPROJECT.							
GIAI ĐOẠN THIẾT KẾ-DESIGN PHASE:	THIẾT KẾ BẢN VẼ TỔNG						
DETAIL DESIGN DRAWINGS							
HÀNG MỤC-ITEMS:	CÔNG NGHỆ/TECHNOLOGY						
TÊN BẢN VẼ-TITLE OF DRAWING:							
GIẢI ĐỒ SẢN GRATING BỀ SINH HỌC							
SUPPORT GRATING BIOPOLUS TANK							
NHÀ THẦU-CONSULTANT:							
CÔNG TY CỔ PHẦN XÂY DỰNG VÀ KIỂM NGHIỆM VIỆT NAM	CÔNG TY TNHH CÔNG TRÌNH VÀ KIỂM NGHIỆM VIỆT NAM						
VINSE	VIETNAM ENGINEERING CONSULTANTS & ARCHITECTS CO., LTD						
ĐƠN VỊ CHỨC NĂNG CHUYÊN NGHIỆP	ĐƠN VỊ CHỨC NĂNG CHUYÊN NGHIỆP						
CHỖ NHIEA-MANAGER:	NGUYỄN VIỆT HƯNG						
KHÓA-KHECKED BY:							
LE ANH TUẤN							
TRẦN VIỆT DŨNG	THIẾT KẾ-PRESNER:						
HÀ THỊ PHÚ	TỈ LỆ-SCALE:						
1/200	HỌ-Tên-HAM DATE:						
2020	BẢN VẼ SỐ-DRAWING NO.:						
BG-CB-CB-CN-GDS-02	BG-CB-CB-CN-GDS-02						

THÀNH PHỐ BẮC GIANG

BAN QUẢN LÝ DỰ ÁN ĐẦU TƯ XÂY DỰNG SỐ 2

THÀNH PHỐ BẮC GIANG

CONSTRUCTION INVESTMENT PROJECT

MANAGEMENT UNIT NO.2, BẮC GIANG CITY

TÊN DỰ ÁN-PROJECT:

DỰ ÁN PHÁT TRIỂN CÁC ĐÔ THỊ HÀNH LANG

TIÊU VÙNG SÔNG MÊKÔNG (GMS) LẦN 2

DỰ ÁN THÀNH PHẦN TỈNH BẮC GIANG

TREATMENT PLANT NEW UNDER SECOND GREAT MCKONG

SUBREGION CORRIDOR TOWNS DEVELOPMENT PROJECT (GMS)

BẮC GIANG CITY SUBPROJECT

GIAI ĐOẠN THIẾT KẾ-DESIGN PHASE:

THIẾT KẾ BẢN VẼ THI CÔNG

DETAIL DESIGN DRAWINGS

HẠNG MỤC-ITEMS:

CÔNG NGHỆ/TECHNOLOGY

TÊN BẢN VẼ-TITLE OF DRAWING:

GIA ĐỒ SÀN GRATING BỂ SINH HỌC

NHÀ THẦU-CONSULTANT:

VINSE

PHÒNG QUẢN LÝ ĐÔ THỊ TP. BẮC GIANG

HỒ SƠ ĐÀ THẨM ĐỊNH

Theo văn bản thẩm định số 388/BK-QUT

Ngày 25 tháng 12 năm 2020

Can bộ chủ trì thẩm định

CHỦ NHÌA-MANAGER:

NGUYỄN VIỆT HÙNG

LE ANH TUẤN

KIỂM TRA BY:

NGUYỄN VIỆT HÙNG

CHỈ HUY THI CÔNG

THIẾT KẾ-CHIEF DESIGNER:

TRẦN VIỆT DŨNG

THIẾT KẾ-DESIGNER:

HÀ THỊ PHU

THIẾT KẾ-SCALE:

HOÀN THÀNH-DATE:

2020

BẢN VẼ SỐ-DRAWING NO.:

BG-CB-CN-GDS-03
































































































































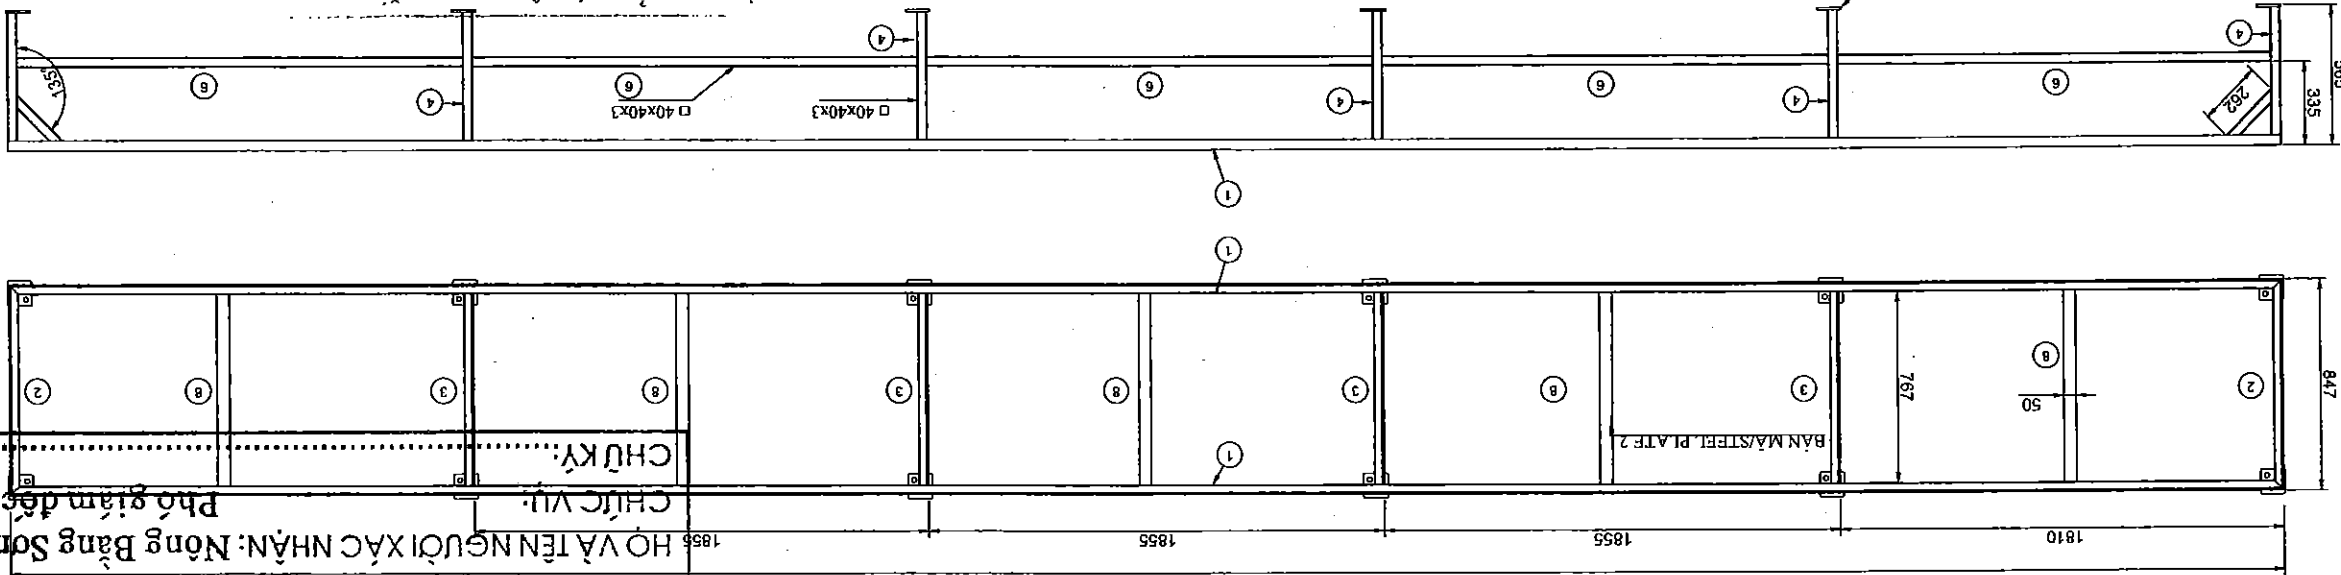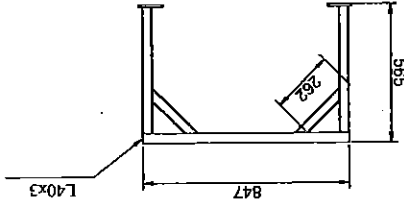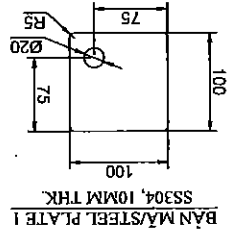

























































































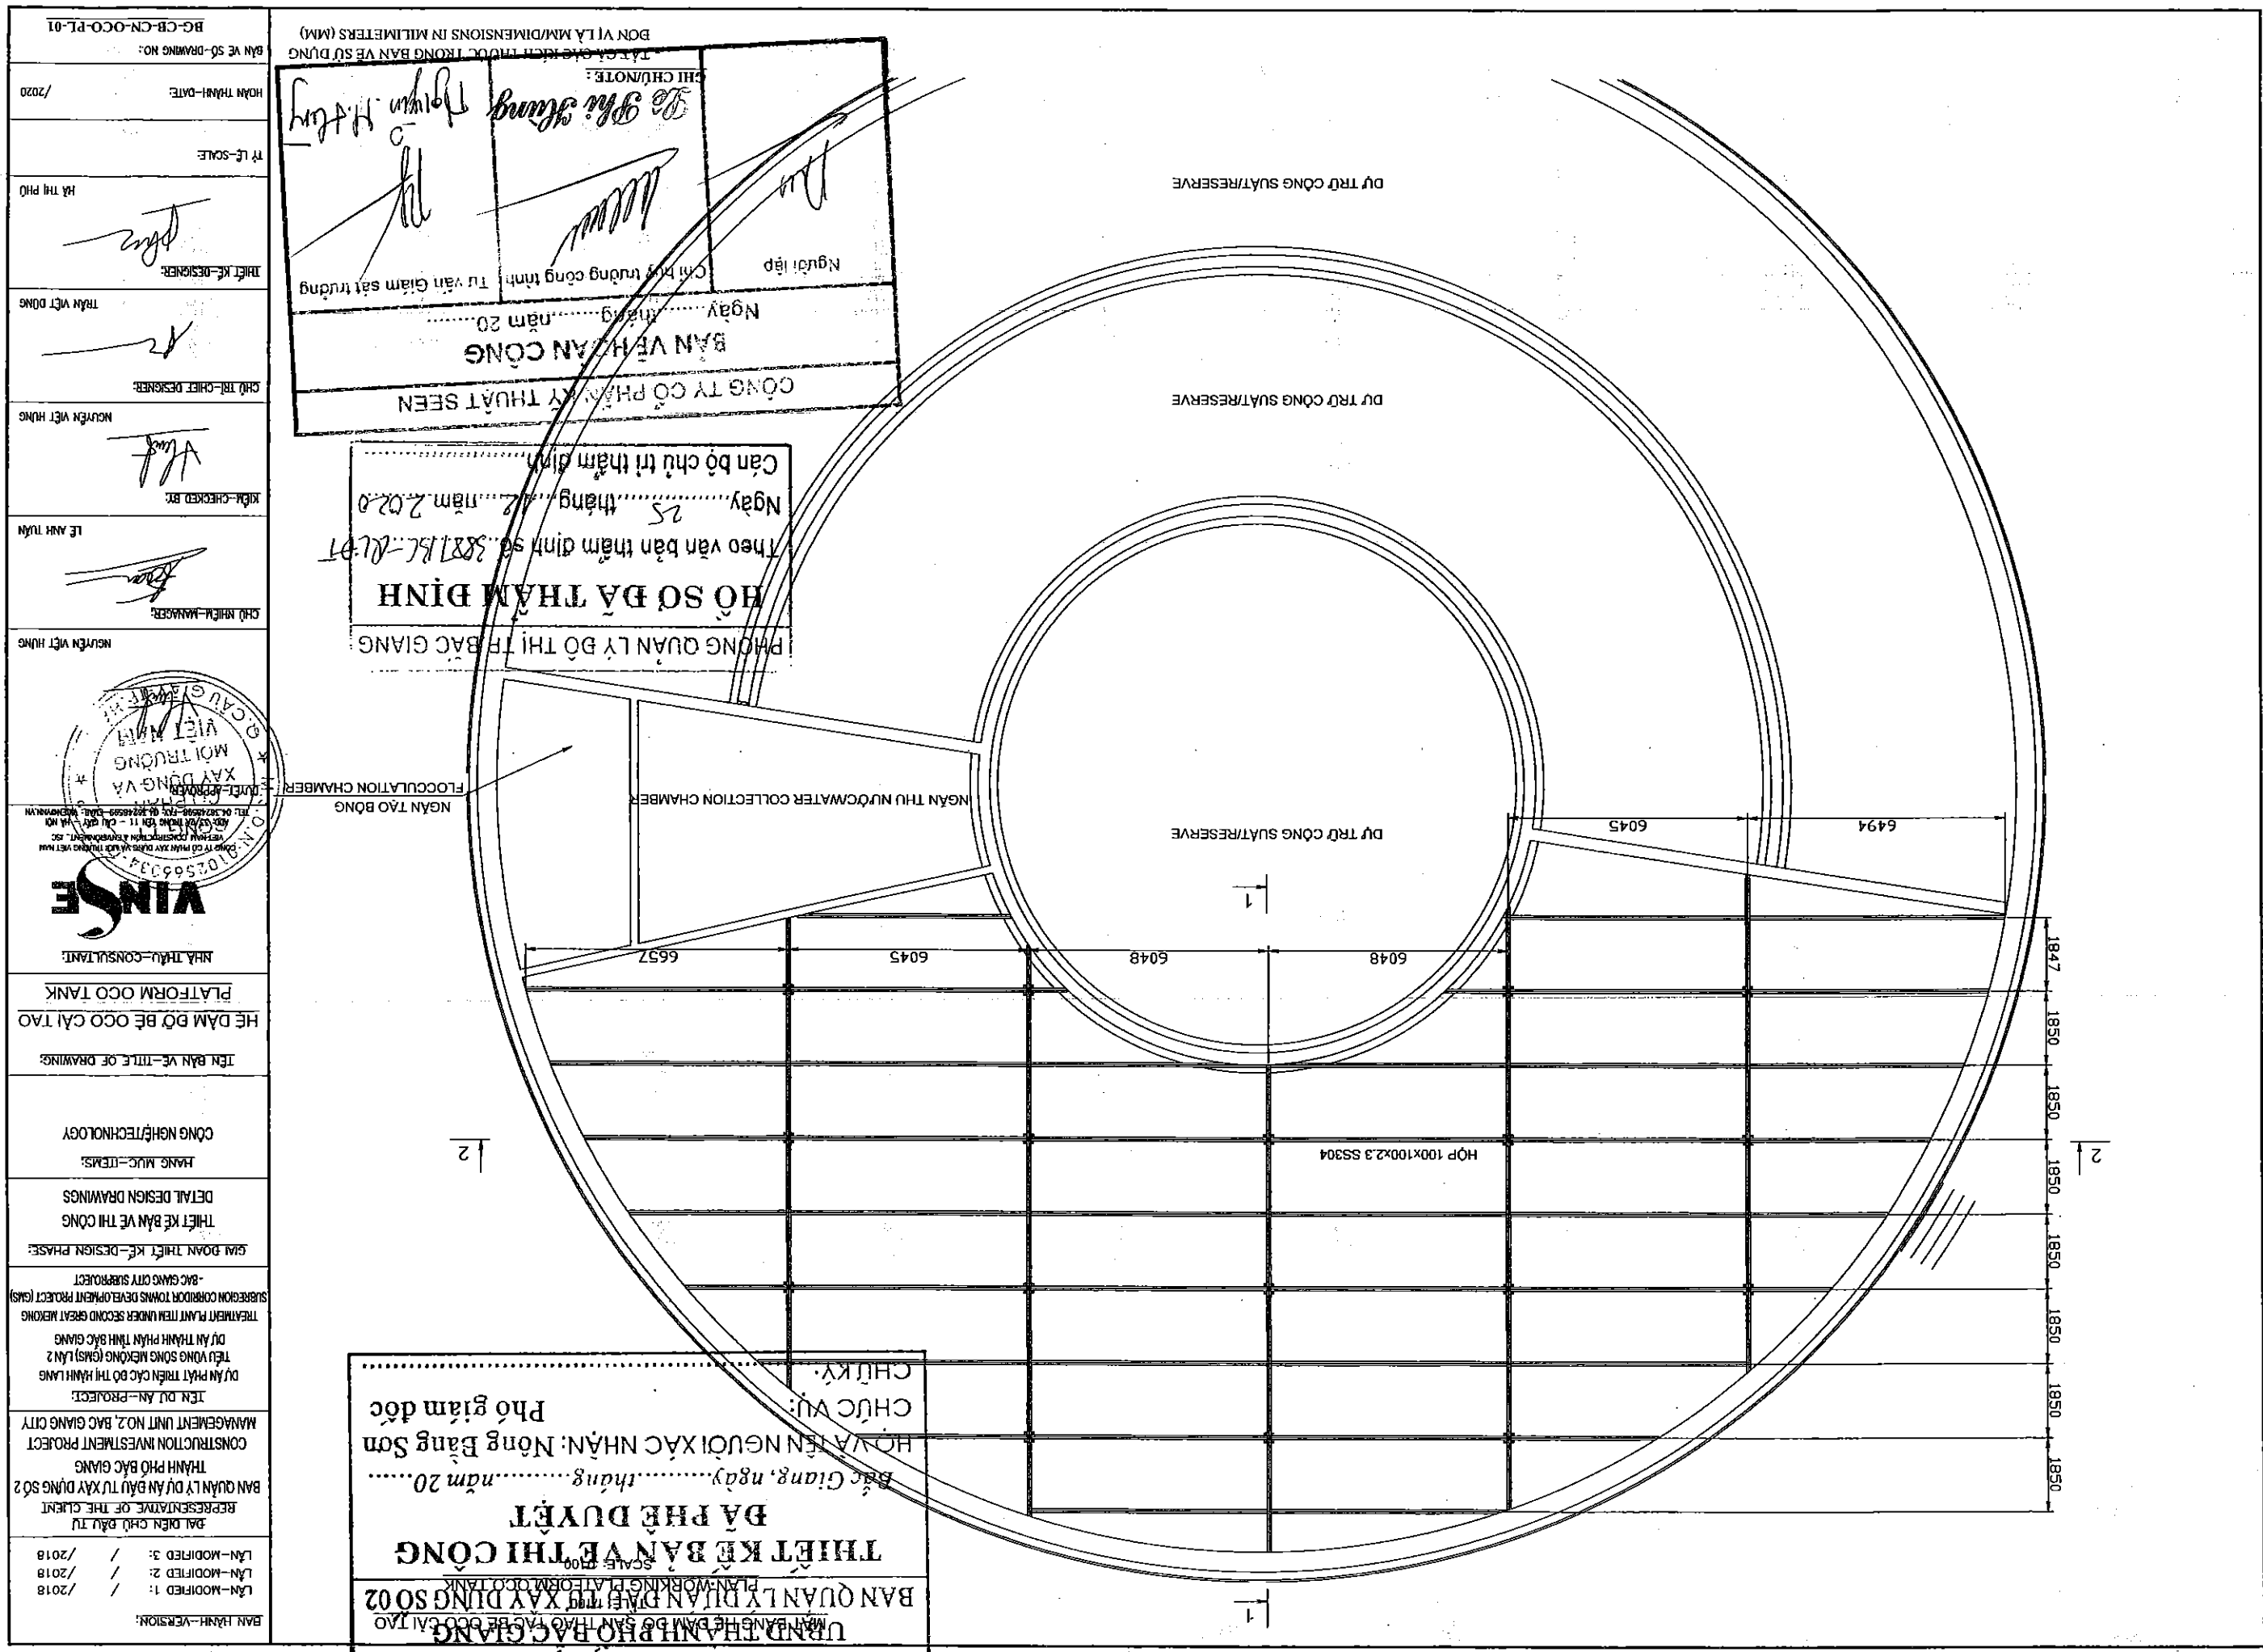

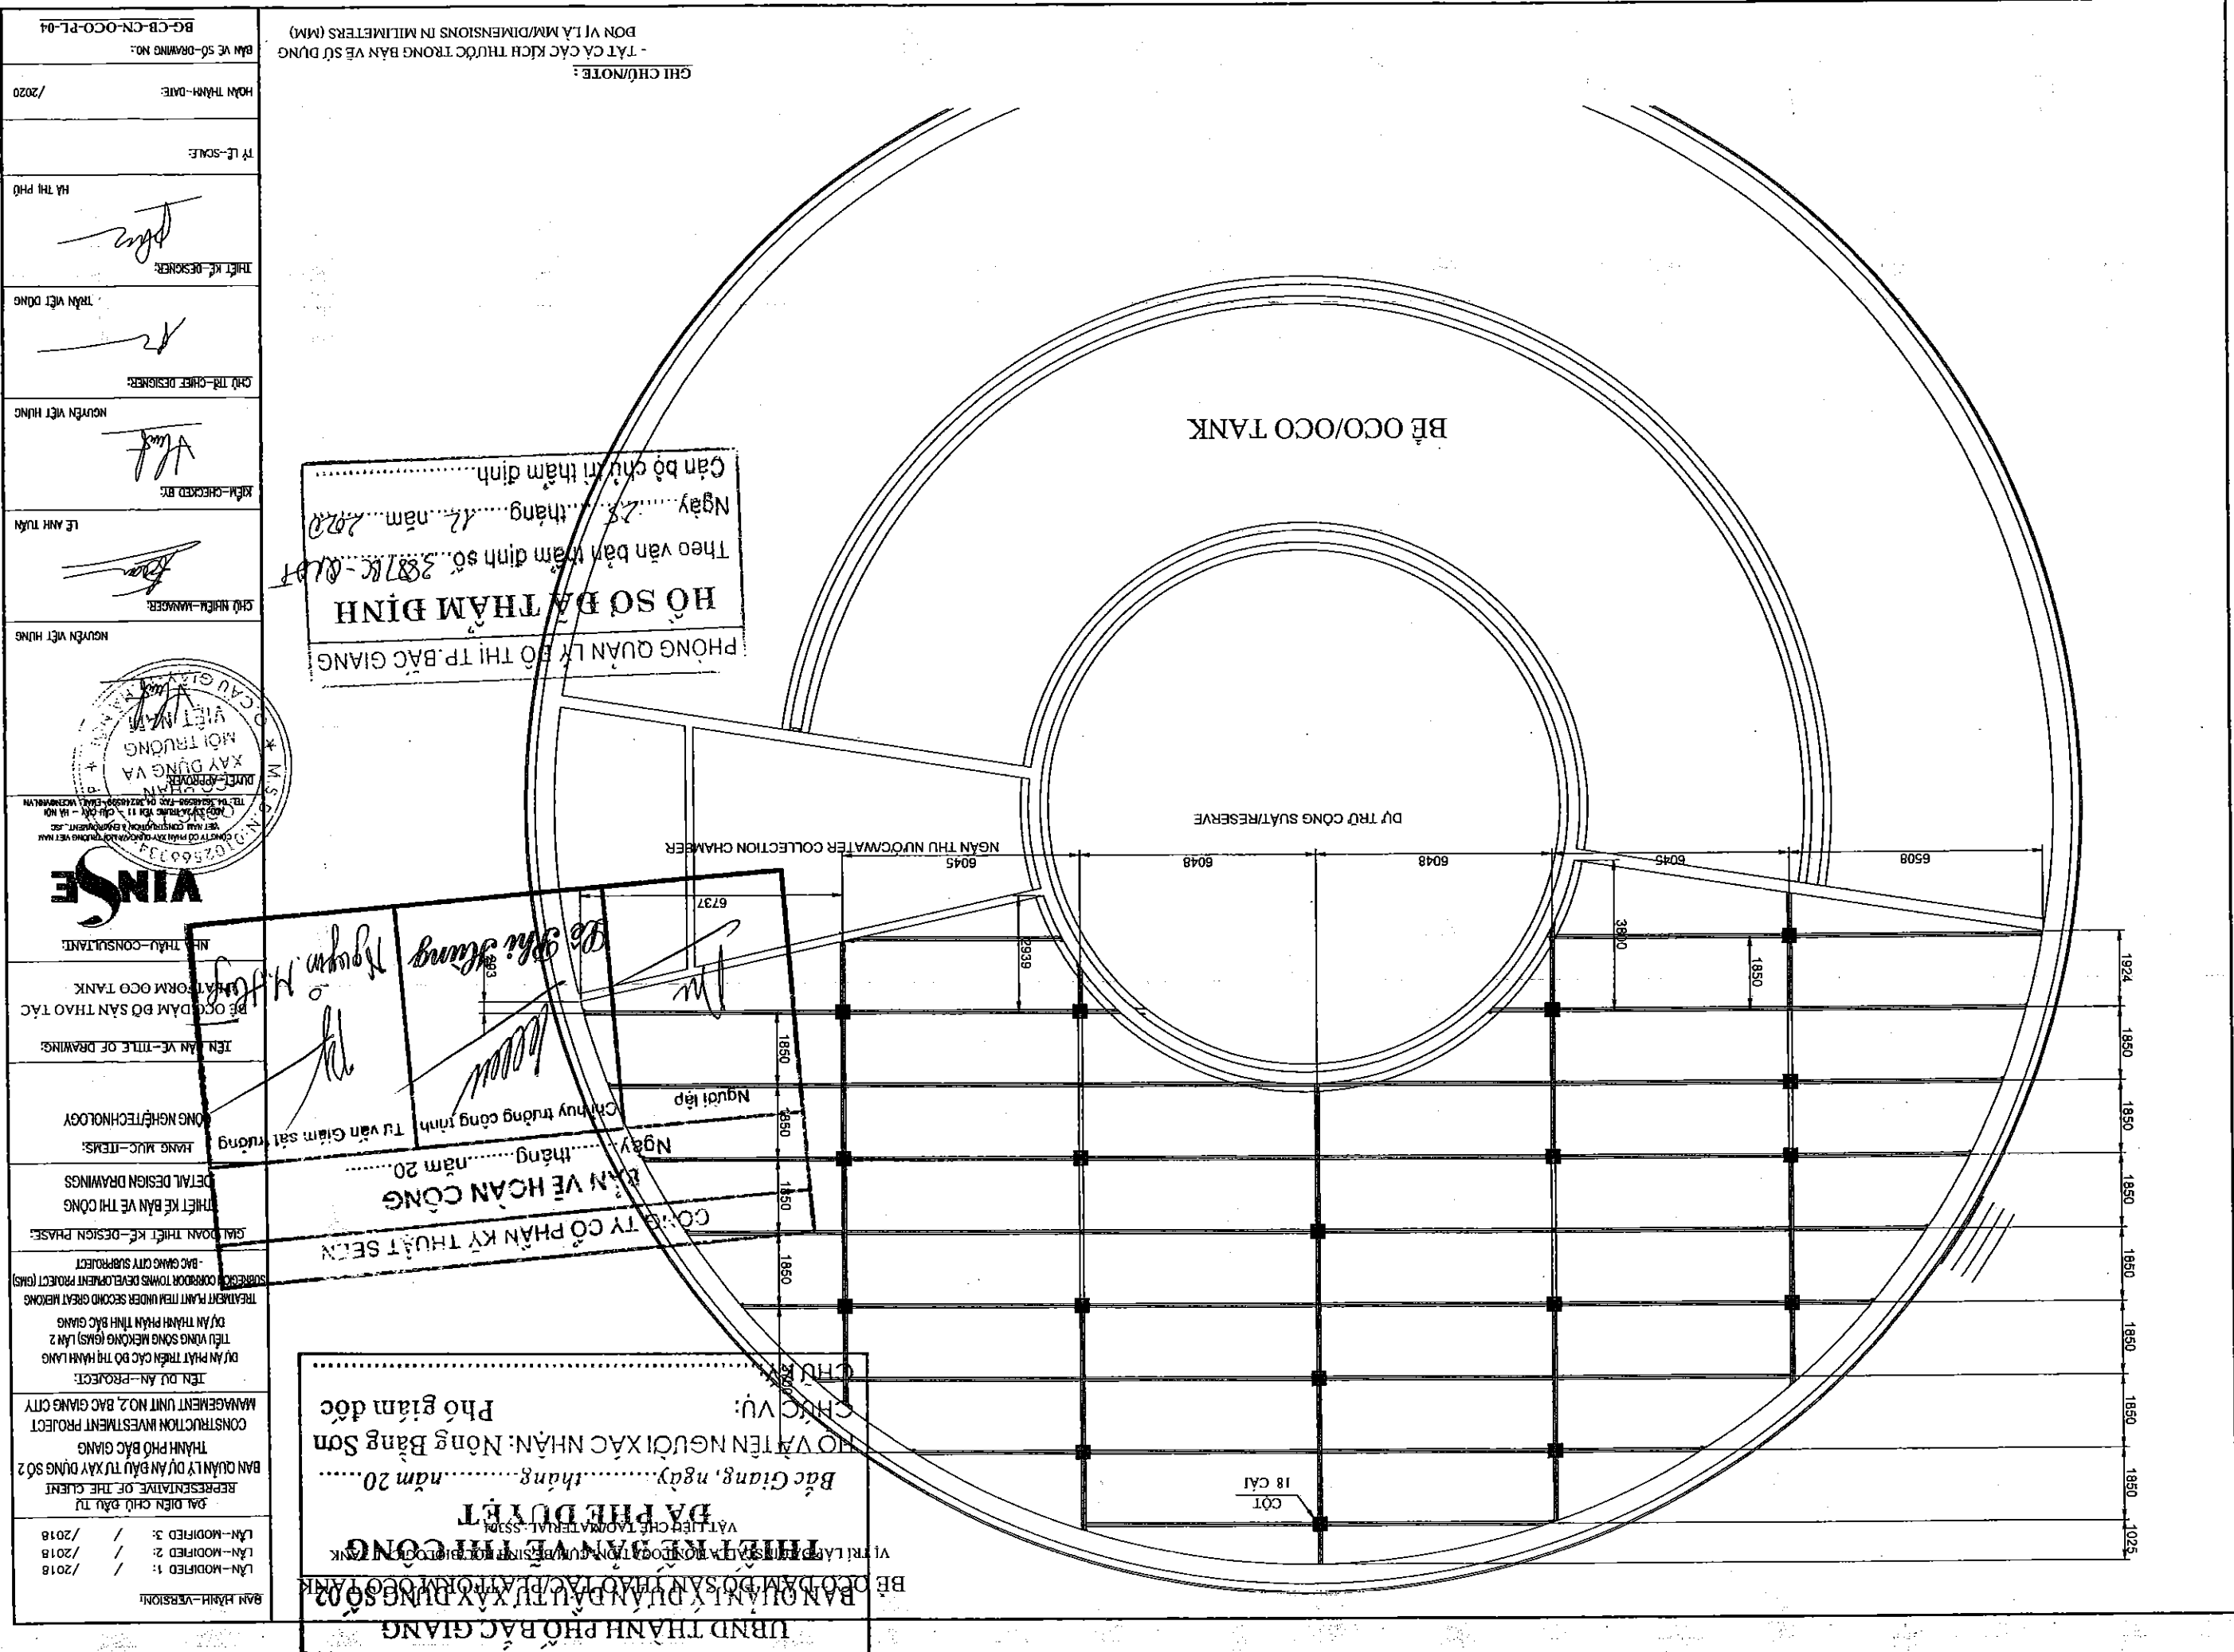


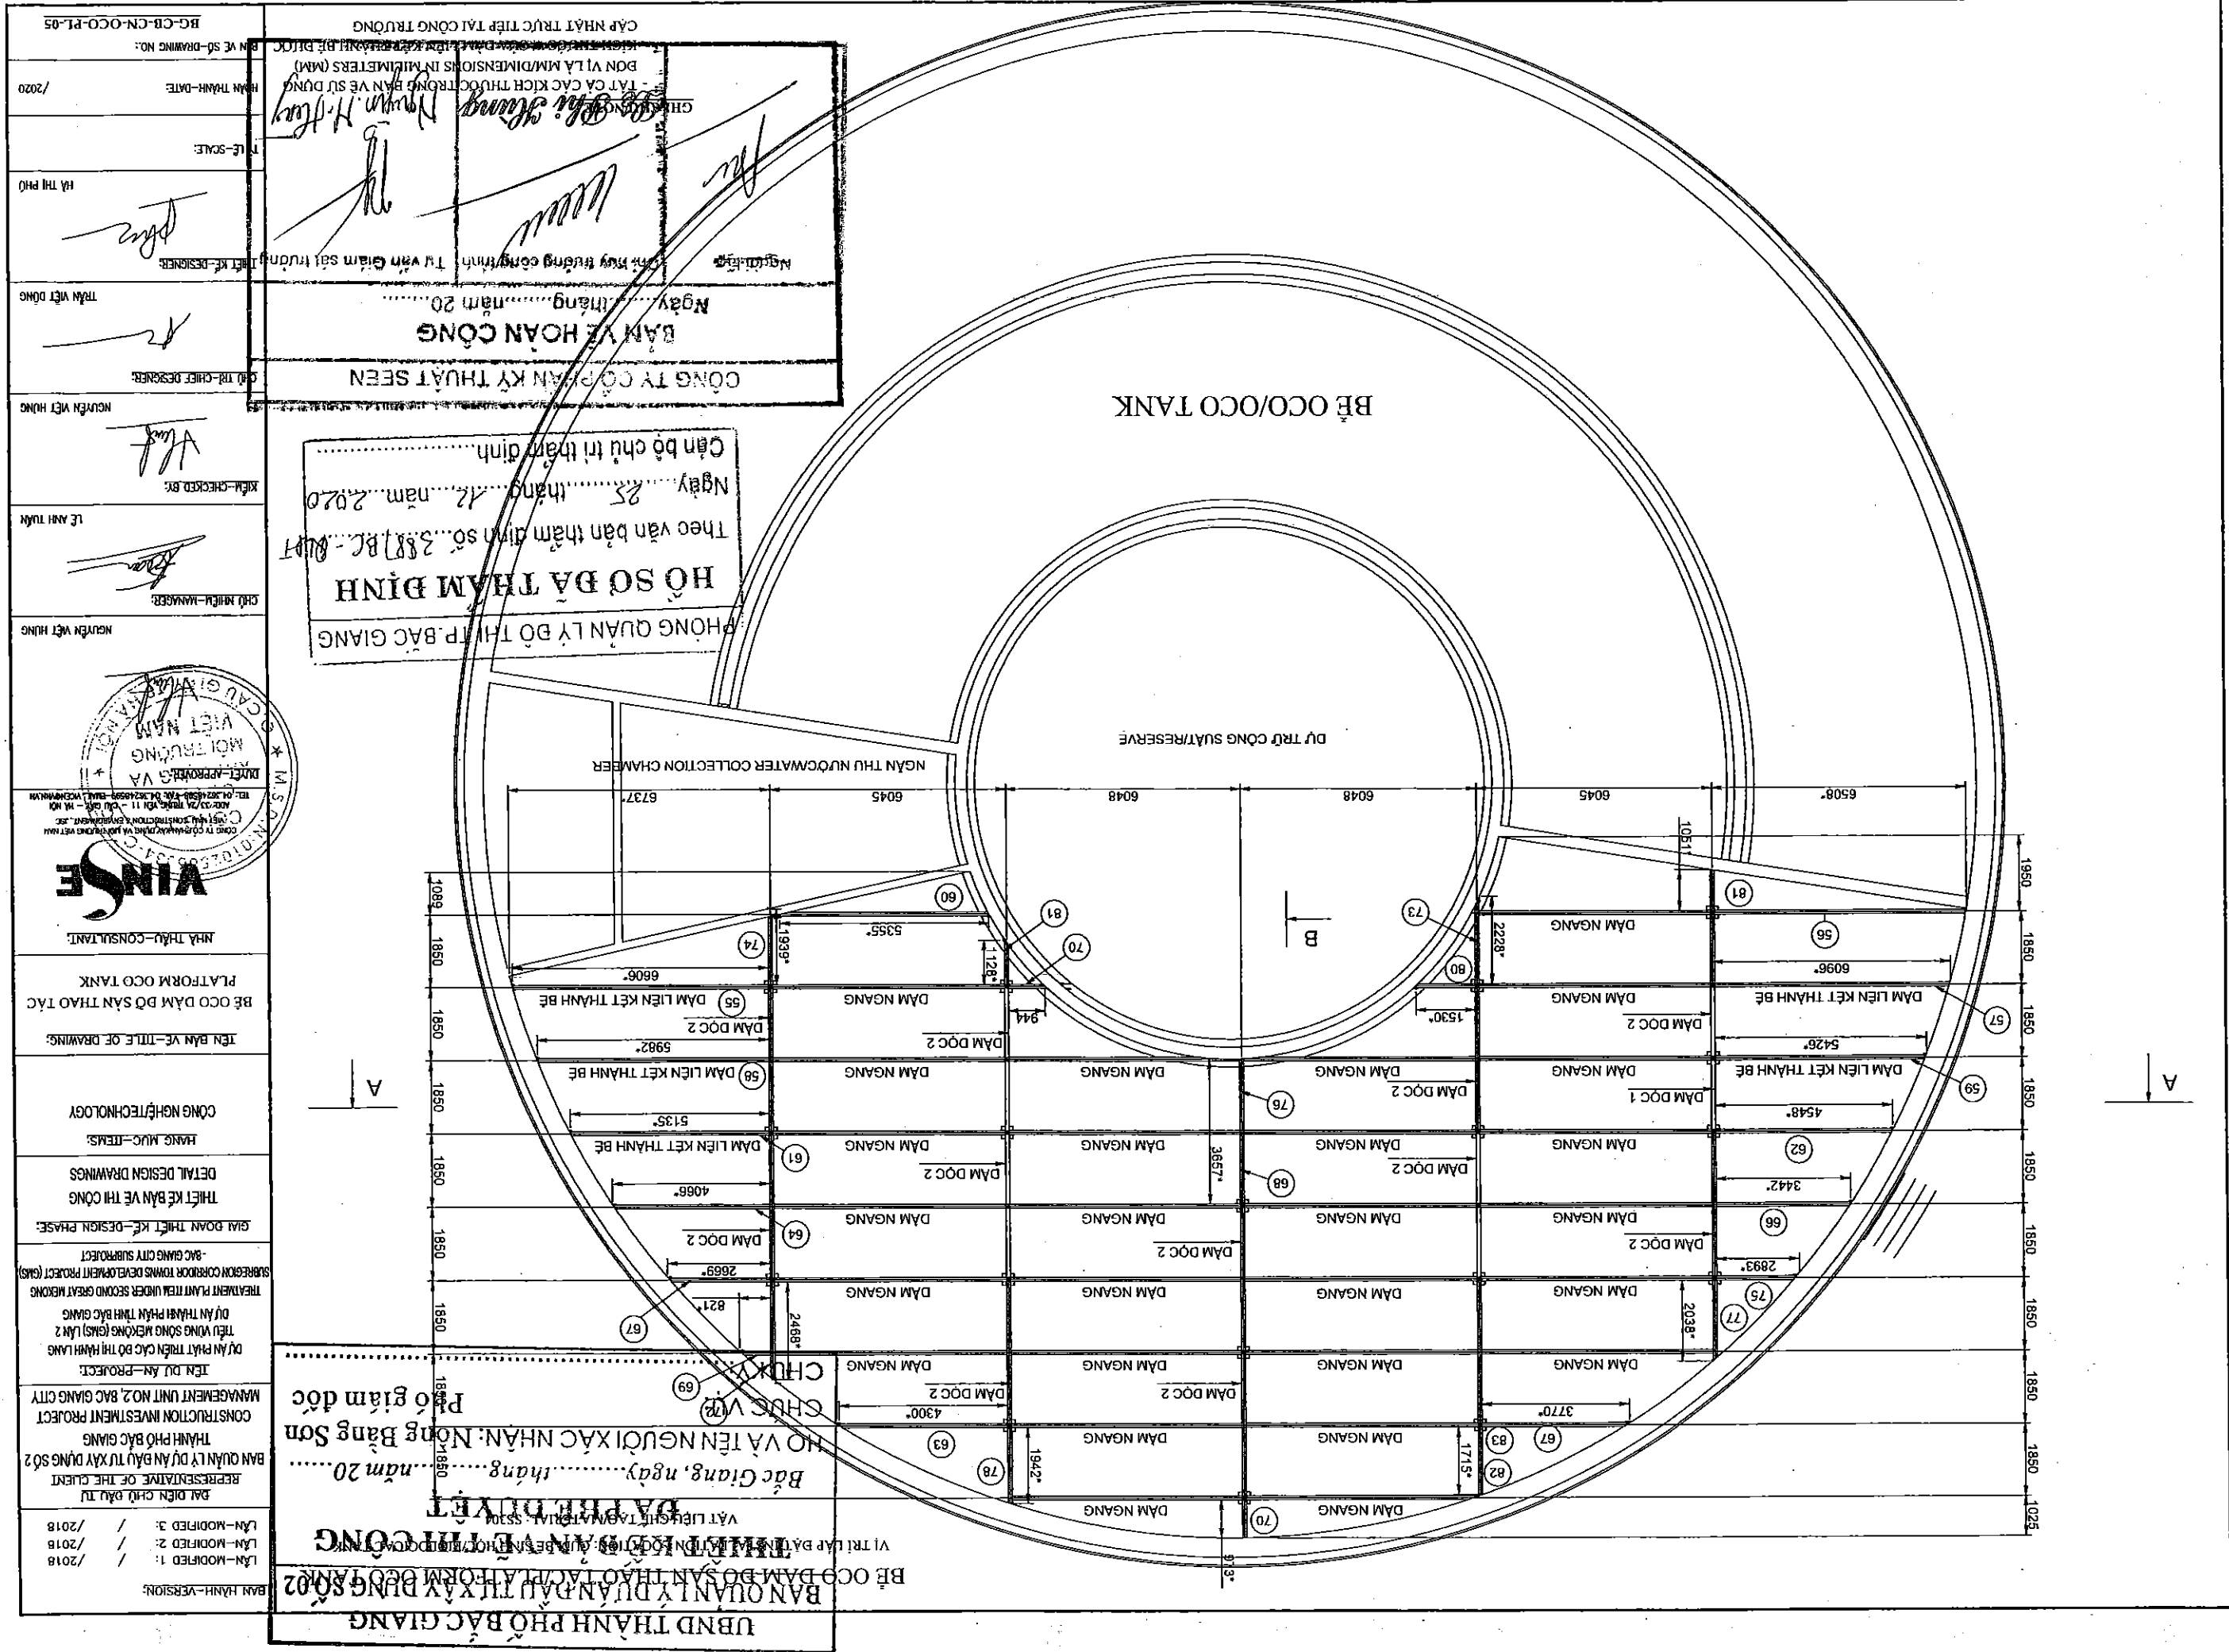

BẢN HÀNH—VERSION:	LẦN—MODIFIED 1: / / 2018 LẦN—MODIFIED 2: / / 2018 LẦN—MODIFIED 3: / / 2018
ĐẠI DIỆN CHỦ ĐẦU TƯ REPRESENTATIVE OF THE CLIENT BAN QUẢN LÝ DỰ ÁN ĐẦU TƯ XÂY DỰNG SỐ 2 THÀNH PHỐ BẮC GIANG CONSTRUCTION INVESTMENT PROJECT MANAGEMENT UNIT NO.2 - BAC GIANG CITY TÊN DỰ ÁN—PROJECT: DỰ ÁN PHÁT TRIỂN CÁC ĐÔ THỊ HẠNH LƯƠNG TIÊU VÙNG SÔNG MÊKÔNG (GMS) LẦN 2 DỰ ÁN THÀNH PHẦN TỈNH BẮC GIANG TREATMENT PLANT NEW UNDER SECOND GREAT MÊKONG SUBREGION CORRIDOR TOWNS DEVELOPMENT PROJECT (GMS) -BAC GIANG CITY SUBPROJECT	
GHI ĐOẠN THIẾT KẾ—DESIGN PHASE: THIẾT KẾ BÀN VẼ THÍ CÔNG DETAIL DESIGN DRAWINGS HẠNG MỨC—ITEMS: CÔNG NGHỆ/TECHNOLOGY	
TÊN BẢN VẼ—TITLE OF DRAWING: BẾ ỐC DẠM BỜ SÂN THAO TẠC NHÀ THẦU—CONSULTANT:  CHỖ NHỮA—MANAGER: NGUYỄN VIỆT HÙNG	
KIỂM—CHECKED BY:  NGUYỄN VIỆT HÙNG CHỖ TRƯ—CHIEF DESIGNER:  TRẦN VIỆT DŨNG THIẾT KẾ—DESIGNER:  HÀ THỊ PHÚ TỶ LỆ—SCALE: HOÀN THÀNH—DATE: / 2020 BẢN VẼ—DRAWING NO.: BJC-CB-CN-OCO-PL-06	


CHI CHÚ/NOTE : - TẤT CẢ CÁC KÍCH THƯỚC TRONG BẢN VẼ SỬ DỤNG ĐƠN VỊ LÀ MM/DIMENSIONS IN MILLIMETERS (MM)

PHÒNG QUẢN LÝ ĐÔ THỊ TP. BẮC GIANG	HỒ SƠ ĐÀ TẠM ĐỊNH	Theo văn bản thẩm định số 388/BĐ-ĐĐT Ngày 25 tháng 12 năm 2020 Cán bộ chủ trì thẩm định
------------------------------------	-------------------	---

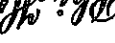CÔNG TY CỔ PHẦN KỸ THUẬT SEEN		TAY BÈ	
BAN VỆ HOÀN CÔNG			
Ngày.....tháng.....năm 20.....			
Người lập		Chỉ huy trưởng công trình: Tư vấn Giám sát trường	
 BẢNG KẾ TÍNH		 Kế thi công	
 Nguyễn H. Hùng		 Nguyễn H. Hùng	


UBND THÀNH PHỐ BẮC GIANG		BAN QUẢN LÝ DỰ ÁN ĐẦU TƯ XÂY DỰNG SỐ 02	
THIỆT KẾ BÀN VẼ THI CÔNG		BẢ PHỄ DUYỆT	
Bắc Giang, ngày		tháng	
CHỨC VỤ:		CHỨC VỤ:	
CHỦ KÝ:		CHỦ KÝ:	

Phó giám đốc
 Ông: Nông Bằng Sơn
 năm 20.....

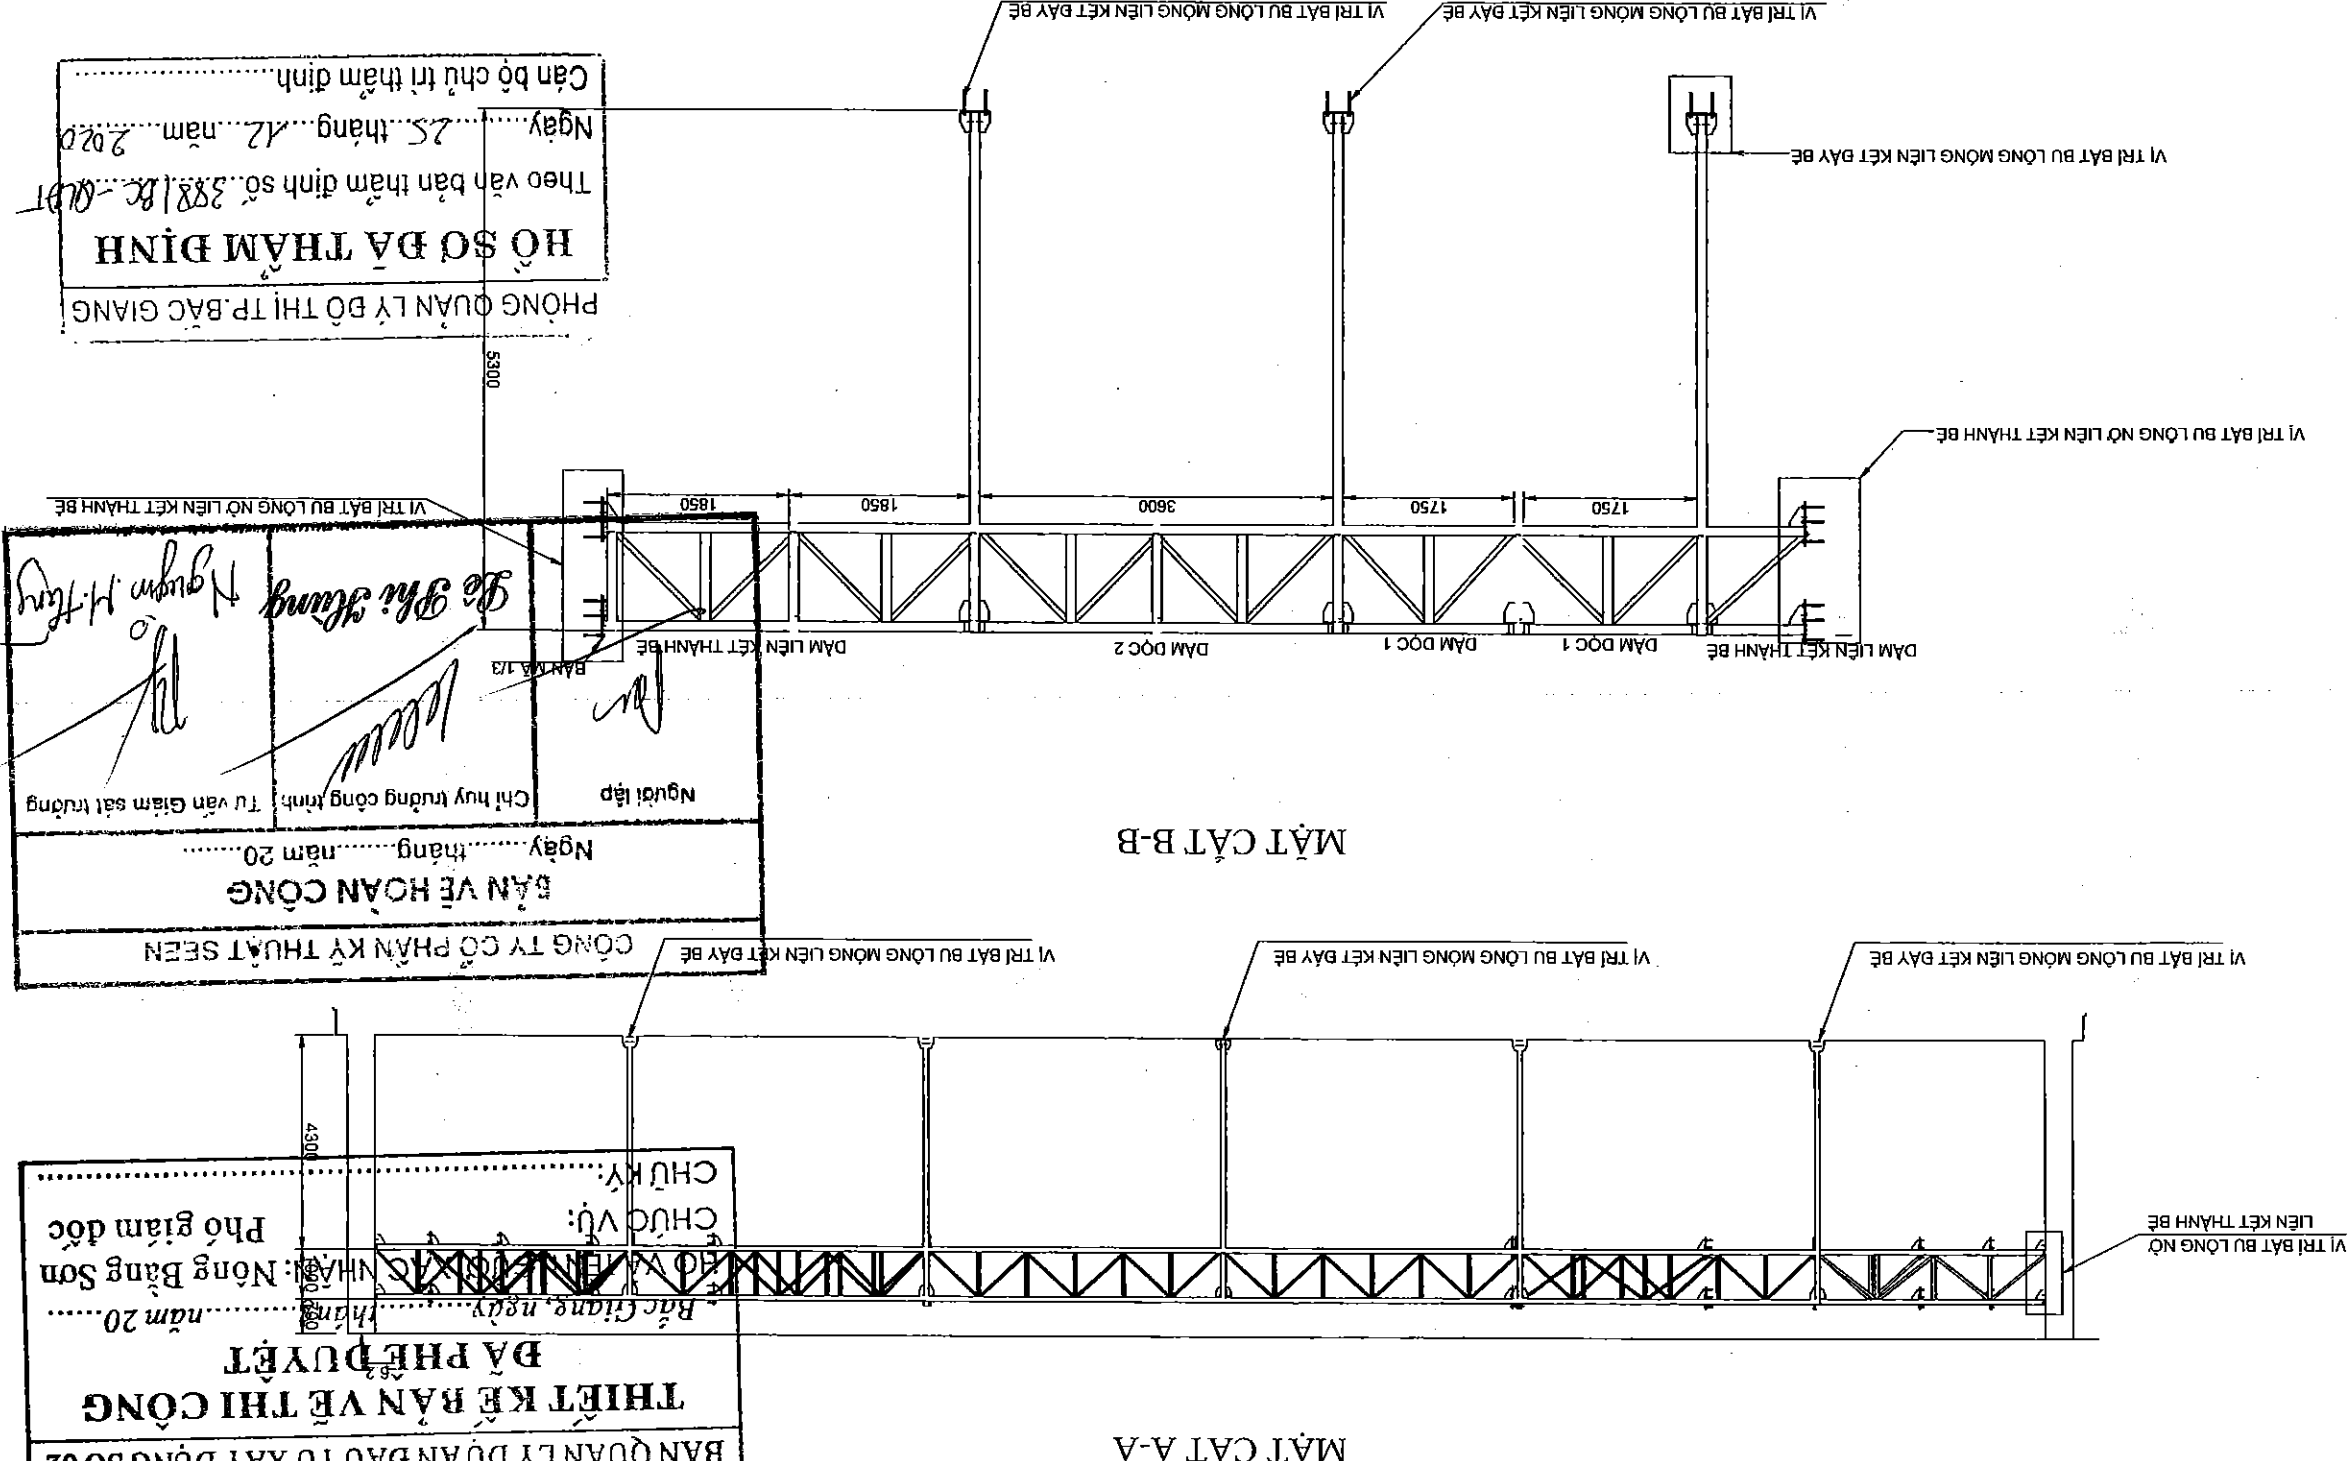




BẢN HÀNH-VERSION:	LẦN-MODIFIED 1: / 2018	LẦN-MODIFIED 2: / 2018	LẦN-MODIFIED 3: / 2018
REPRESENTATIVE OF THE CLIENT	BAN QUẢN LÝ DỰ ÁN ĐẦU TƯ XÂY DỰNG SỐ 2	THÀNH PHỐ BẮC GIANG	CONSTRUCTION INVESTMENT PROJECT
TREATMENT PLANT ITEM UNDER SECOND GREAT MEKONG	BẮC GIANG CITY SUBPROJECT	PHASE: DESIGN	THIẾT KẾ BÀN VẼ THI CÔNG
DETAIL DESIGN DRAWINGS	THANG MỨC-ITEMS:	CÔNG NGHỆ/TECHNOLOGY	TÊN BẢN VẼ-TITLE OF DRAWING:
BỂ OCO DẠM BỒ SÀN THAO TÁC	NHÀ THẦU-CONSULTANT:	VINSE	PHÒNG QUẢN LÝ QUÊ THỊ TP. BẮC GIANG
HỒ SƠ ĐÀ THẠM ĐỊNH	CHỖ THIẾT KẾ-DESIGNER:	NGUYỄN VIỆT HÙNG	CHỖ KIỂM TRA-INSPECTOR:

UBND THÀNH PHỐ BẮC GIANG
BAN QUẢN LÝ DỰ ÁN ĐẦU TƯ XÂY DỰNG SỐ 02
THIẾT KẾ BÀN VẼ THI CÔNG
ĐÃ PHÊ DUYỆT
 Bắc Giang, ngày... tháng... năm 20...
HỌA KẾT BỐ LÔNG DẠM CỘT VỚI BỂ OCO
CHÚC VÙ:
CHỮ KÝ:

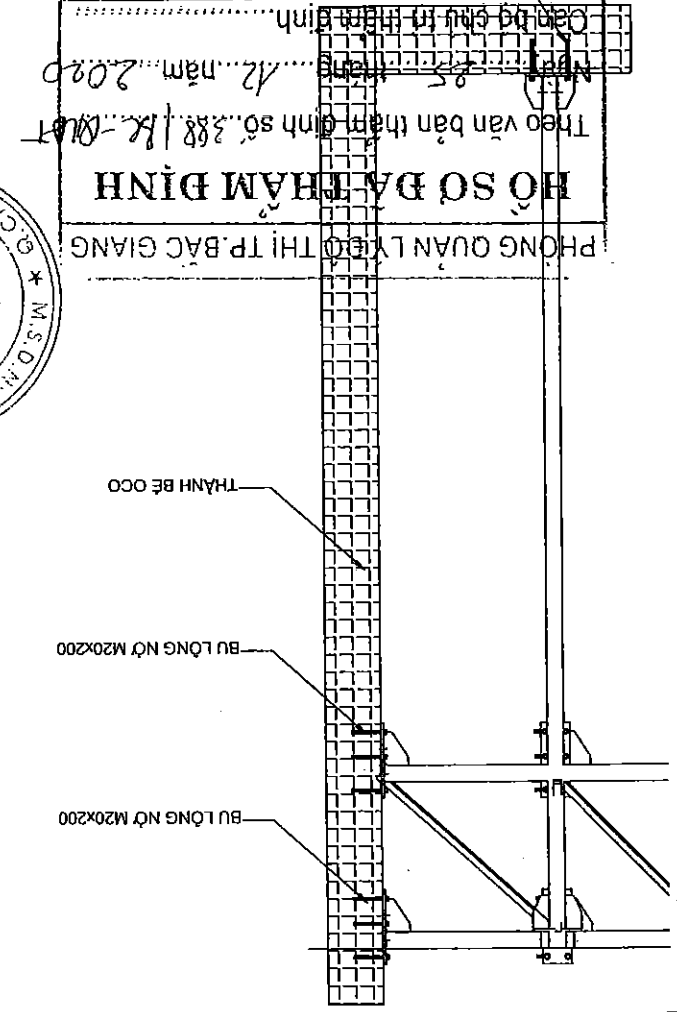

CÔNG TY CỔ PHẦN KỸ THUẬT SEEN
BÀN VẼ HOÀN CÔNG
 Ngày... tháng... năm 20...
 Người lập
 Chủ huy trưởng công trình
 Tư vấn Giám sát thi công

CHỈ CHỮ/NOTE:
 - TẤT CẢ CÁC KÍCH THƯỚC TRONG BẢN VẼ SỬ DỤNG ĐƠN VỊ LÀ MM/DIMENSIONS IN MILLIMETERS (MM)

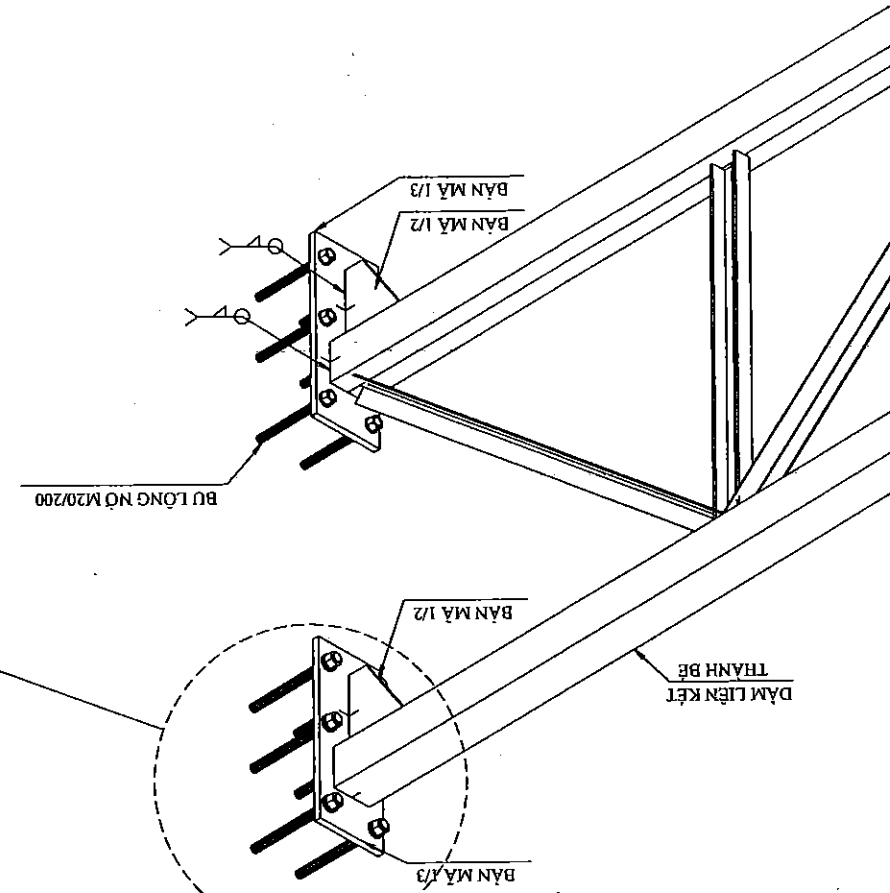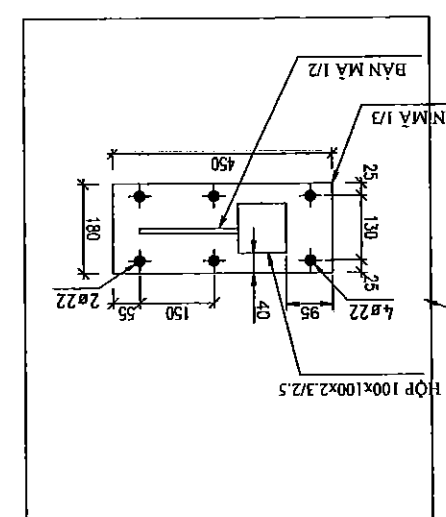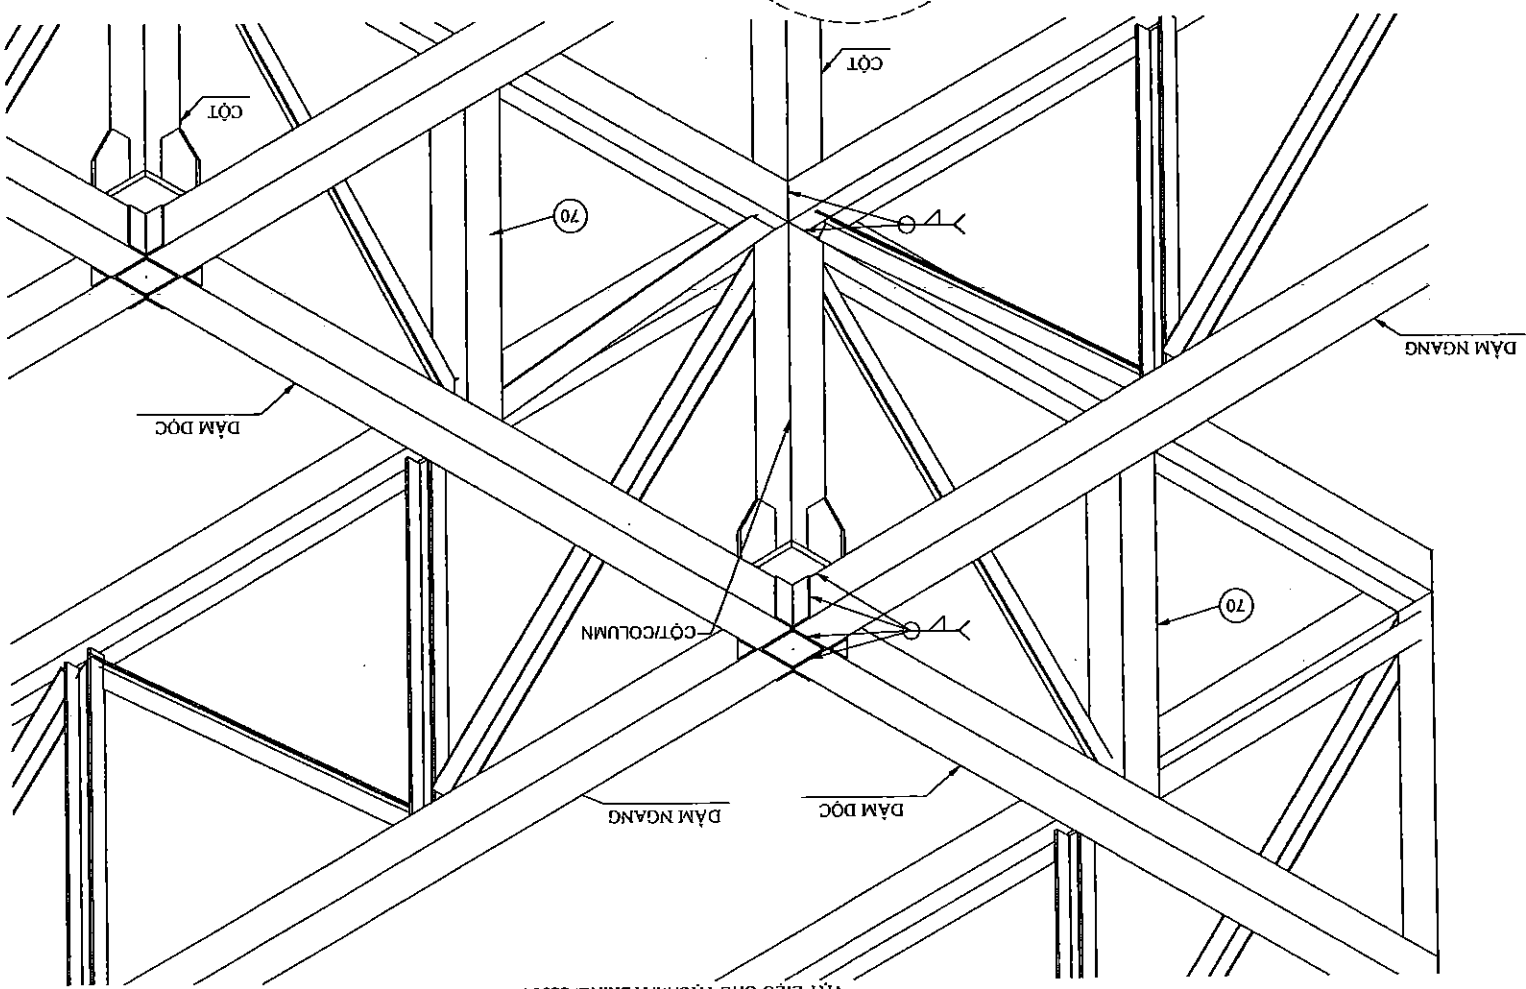

CHI TIẾT CÁC LIÊN KẾT/DETAIL CONNECTION
 VẬT LIỆU CHÉ TẠO/MATERIAL: SS304
BỂ OCO DẠM BỒ SÀN THAO TÁC/PLATFORM OCO TANK

UBND THÀNH PHỐ BẮC GIANG
BAN QUẢN LÝ DỰ ÁN ĐẦU TƯ XÂY DỰNG SỐ 02

THIẾT KẾ BÀN VẼ THI CÔNG
DÀ PHE DUYỆT
Bắc Giang, ngày... tháng... năm 20...
HỌ VÀ TÊN NGƯỜI XÁC NHẬN: Nông Bằng Sơn
CHỨC VỤ: Phó giám đốc
CHỮ KÝ:



ĐẠI DIỆN CHỦ ĐẦU TƯ
BAN QUẢN LÝ DỰ ÁN ĐẦU TƯ XÂY DỰNG SỐ 2
THÀNH PHỐ BẮC GIANG
CONSTRUCTION INVESTMENT PROJECT
MANAGEMENT UNIT NO.2, BAC GIANG CITY
ITEN DỰ ÁN-PROJECT:
DỰ ÁN PHÁT TRIỂN CÁC BỜ THỦY LÂM LƯƠNG
THỦY VÙNG SÔNG MÊKÔNG (GANG) LẦN 2
DỰ ÁN THÀNH PHẦN THỦY BẮC GIANG
TREATMENT PLANT AREA UNDER SECOND GREAT MEXONG
SUBREGION CORRIDOR TOWNS DEVELOPMENT PROJECT (GHS)
- BAC GIANG CITY SUBPROJECT
GIAI ĐOẠN THIẾT KẾ-DESIGN PHASE:
THIẾT KẾ BÀN VẼ THI CÔNG
DETAIL DESIGN DRAWINGS
HANG MỤC-ITEMS:
CÔNG NGHỆ/TECHNOLOGY
ITEN BÀN VẼ-TITLE OF DRAWING:
BẾ OCO DẦM BỜ SÂN THAO TẮC
PLATFORM OCO TANK
NHÀ THẦU-CONSULTANT:
VINSE

HỒ SƠ ĐÀ THÂM ĐỊNH
PHÒNG QUẢN LÝ ĐÔ THỊ TP. BẮC GIANG
Theo văn bản thẩm định số... 3887/KC-QĐT
Ngày... tháng... năm... 2020
Cán bộ chủ trì thẩm định...

BẢN VẼ HOÀN CÔNG
CỘNG TY CỔ PHẦN KỸ THUẬT SEEN
Ngày... tháng... năm 20...
Người lập
Chỉ huy trưởng công trình: **Tư vấn Giám sát**
Go Phi Nhung
Nguyễn H. Hany





GHI CHÚ/NOTE:
1. KÍCH THƯỚC TRÊN BẢN VẼ ĐƠN VỊ LÀ MM/DIMENSIONS IS MILLIMETERS
2. VẬT LIỆU CHÉ TẠO: SS304

BẢN VẼ SỐ-DRAWING NO.: BG-CB-CN-OCO-PL-08
HOÀN THÀNH-DATE: /2020
TỶ LỆ-SCALE:
HÀ THỊ PHỒ
THIẾT KẾ-DESIGNER:
TRẦN VIỆT DŨNG
CHỈ TRỊ-CHIEF DESIGNER:
NGUYỄN VIỆT HÙNG
KIỂM-CHIEF CK:
LÊ ANH TUẤN
CHỦ NHÌNH-MANAGER:
NGUYỄN VIỆT HÙNG

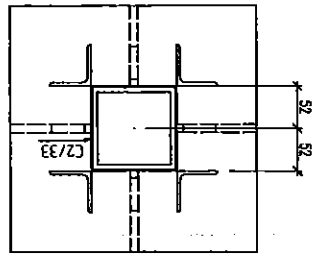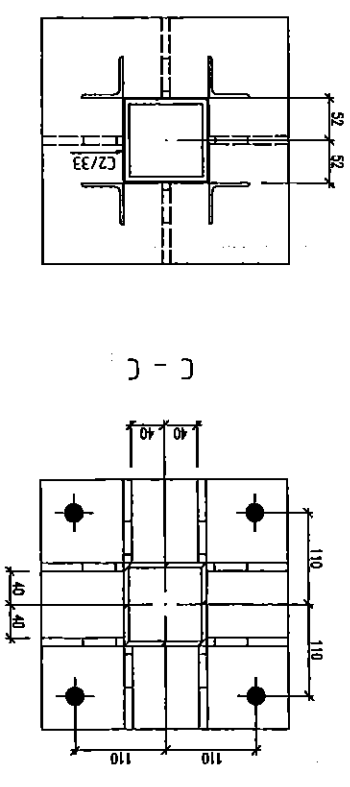


B - B

C - C

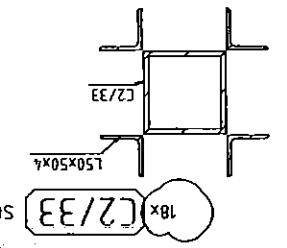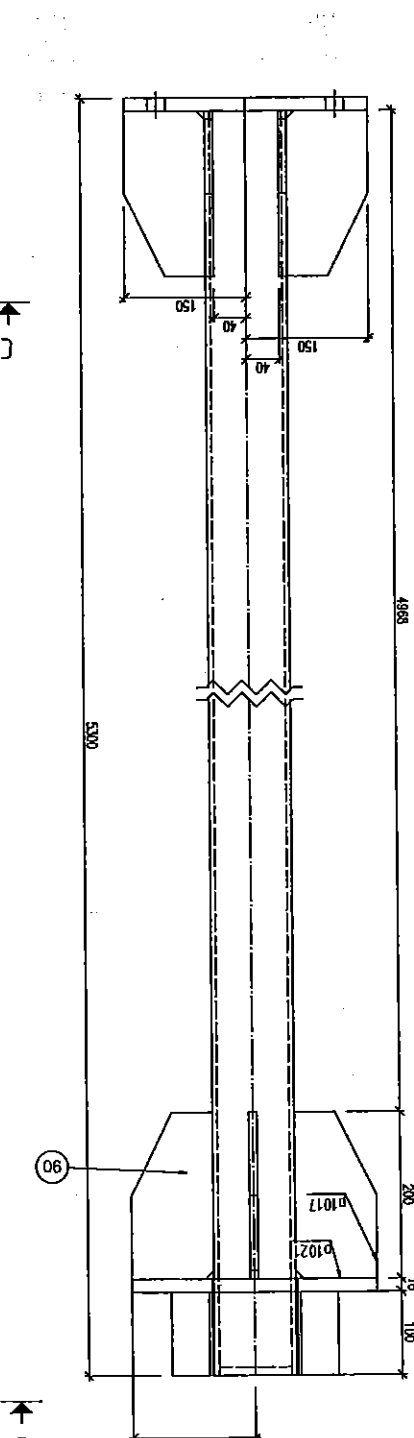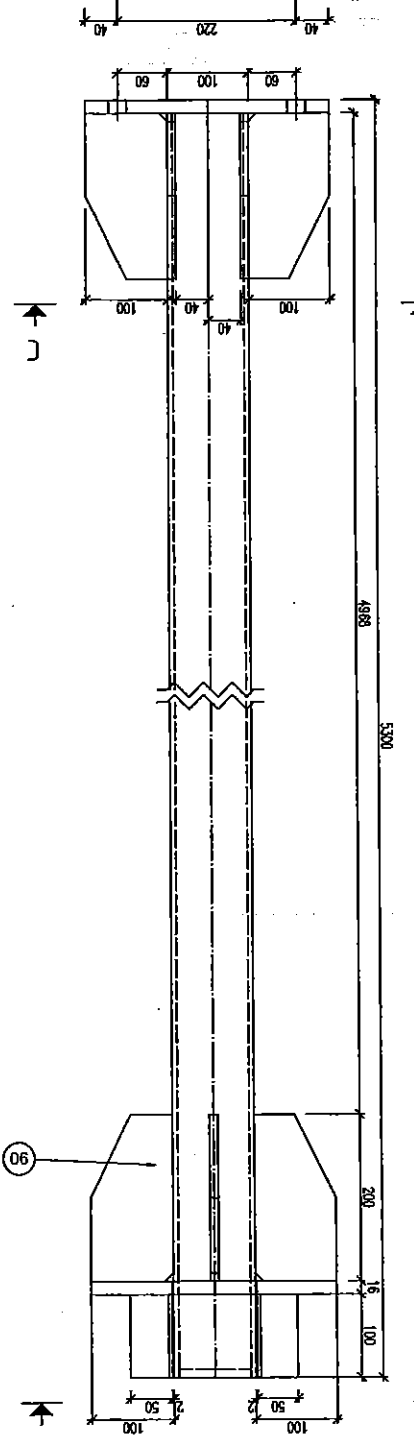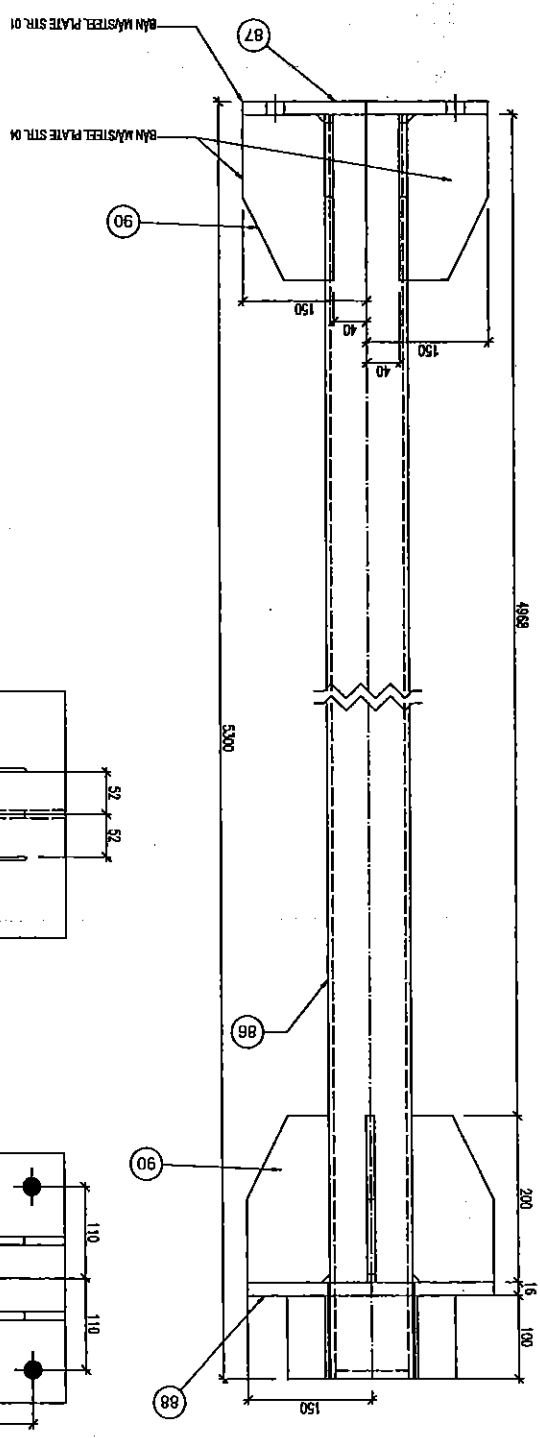




18x C2/33 SĐ 100x100x6-SS304 - 15

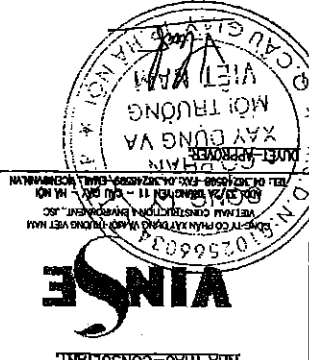BẢN HÀNH=VERSION:			
LẦN-MODIFIED 1: / / 2018	LẦN-MODIFIED 2: / / 2018	LẦN-MODIFIED 3: / / 2018	
BAN DIỆN CHỦ ĐẦU TƯ			
REPRESENTATIVE OF THE CLIENT			
BAN QUẢN LÝ DỰ ÁN ĐẦU TƯ XÂY DỰNG SỐ 2			
THÀNH PHỐ BẮC GIANG			
CONSTRUCTION INVESTMENT PROJECT			
MANAGEMENT UNIT NO.2, BẮC GIANG CITY			
ITEN DỰ ÁN-PROJECT:			
DỰ ÁN PHÁT TRIỂN CÁC BỐ THỊ HÀNH LANG			
TIEU VÙNG SÔNG MÊKÔNG (GANG) LẦN 2			
DỰ ÁN THÀNH PHẦN TỈNH BẮC GIANG			
TREATMENT PLANT TOWN UNDER SECOND GREAT MEXONG			
SUBREGION CORRIDOR TOWNS DEVELOPMENT PROJECT (GAS)			
- BẮC GIANG CITY SUBPROJECT			
GIAI ĐOẠN THIẾT KẾ-DESIGN PHASE:			
THIẾT KẾ BẢN VẼ THI CÔNG			
DETAIL DESIGN DRAWINGS			
THANG MỨC-ITEMS:			
CÔNG NGHỆ/TECHNOLOGY			
ITEN BẢN VẼ-TITLE OF DRAWING:			
BỂ OCO DẦM BỒ SÀN THAO TÁC			
PLATFORM OCO TANK			
NHÀ THẦU-CONSULTANT:			
			
CHỖ NHẬN-MANAGER:			
NGƯỜN VIỆT HÙNG			
LE ANH THUẬN			
KHOA-CHIEF DESIGNER:			
NGƯỜN VIỆT HÙNG			
CHỖ TRƯ-CHIEF DESIGNER:			
TRẦN VIỆT DƯƠNG			
THIẾT KẾ-DESIGNER:			
VÀ THỊ PHÚ			
TY LÊ-SOURCE:			
HOÀN THÀNH-DATE:			
/2020			
BẢN VẼ SỐ-DRAWING NO.:			
BĐ-CB-CB-CN-OCO-PL-10			

UBND THÀNH PHỐ BẮC GIANG
BAN QUẢN LÝ DỰ ÁN ĐẦU TƯ XÂY DỰNG SỐ 02
THIẾT KẾ BẢN VẼ THI CÔNG
 Bắc Giang, ngày... tháng... năm 20...
 CHỨC VỤ:
 CHỮ KÝ:

PHÒNG QUẢN LÝ BỐ THỊ TP. BẮC GIANG
HỒ SƠ ĐÀ THẨM ĐỊNH
 Theo văn bản thẩm định số... 2881/KC-QĐĐT
 Ngày... 25... tháng... 12... năm... 2020
 Căn bộ chủ trì thẩm định:

CÔNG TY CỔ PHẦN KỸ THUẬT SEEN SÀN VẼ HOÀN CÔNG Ngày... tháng... năm 20... Người lập: Chi huy trưởng công trình TP. văn Giám sát trưởng	
GHI CHÚ/NOTE: 1. KÍCH THƯỚC TRÊN BẢN VẼ ĐƠN VỊ LÀ MM/DIMENSIONS IS MILLIMETERS 2. VẬT LIỆU CHÉ TẠO: SS304	(Signatures and stamps)

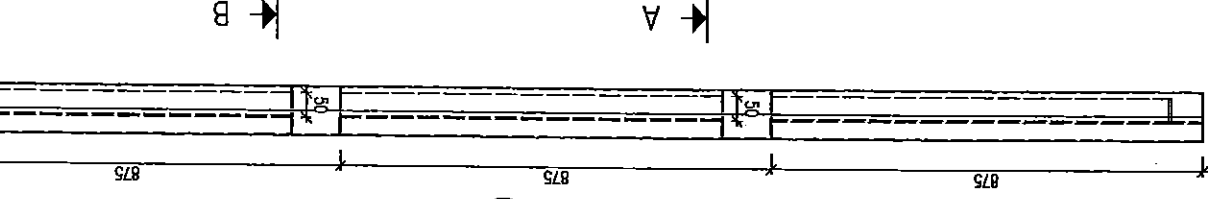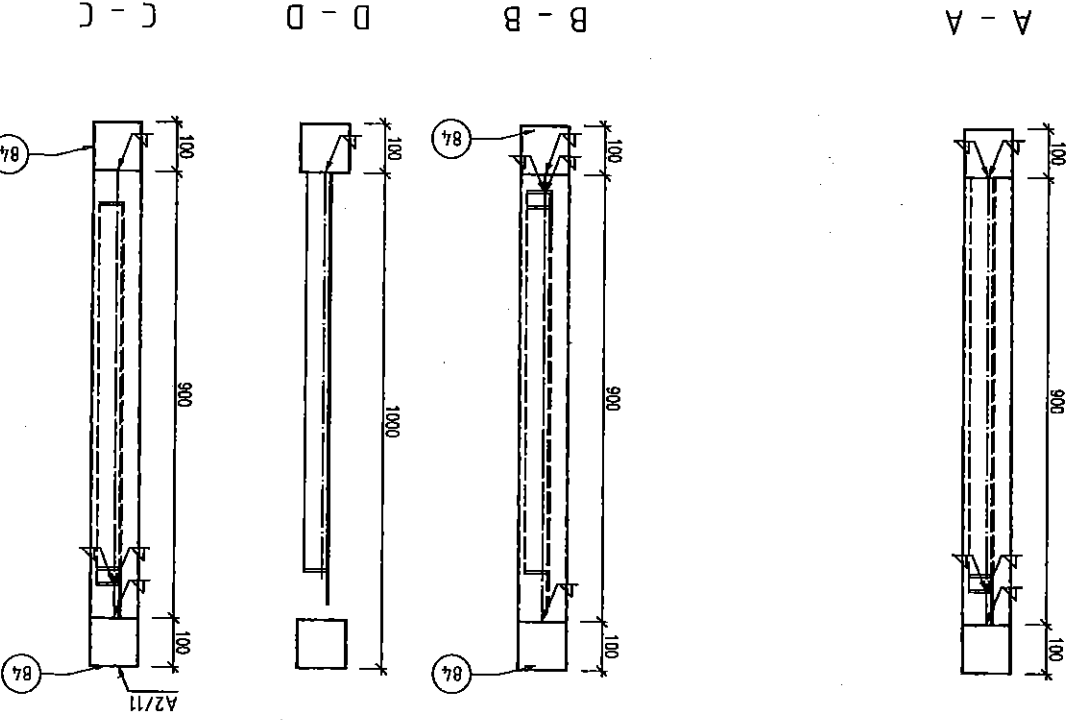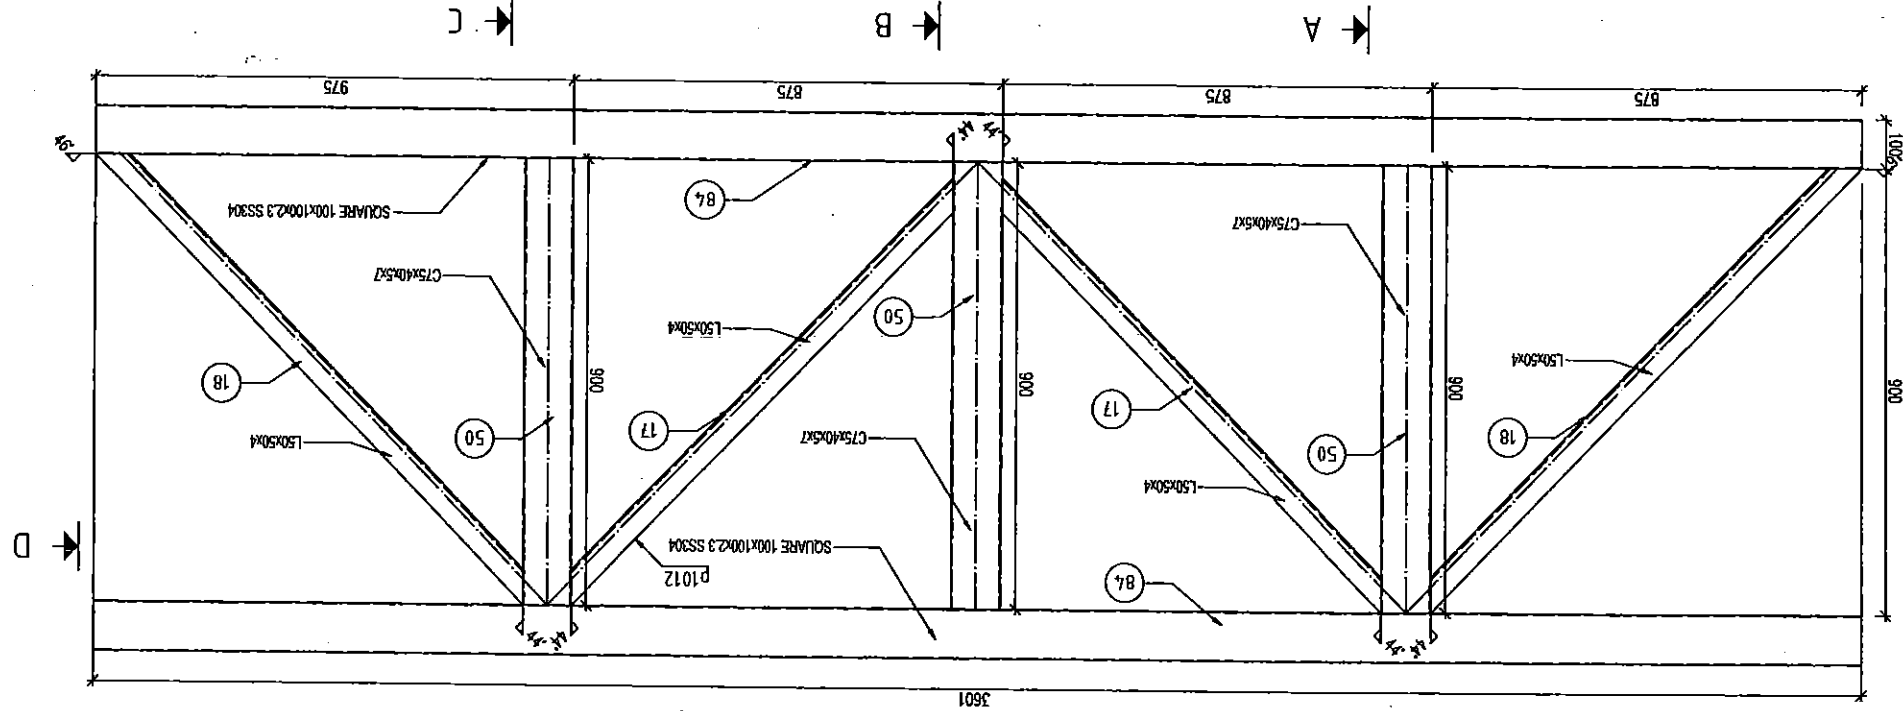

DẦM DỌC 2

BẢN HÀNH=VERSION:	Lần-MODIFIED 1: / 2018	Lần-MODIFIED 2: / 2018	Lần-MODIFIED 3: / 2018
BAN QUẢN LÝ DỰ ÁN ĐẦU TƯ XÂY DỰNG SỐ 2 THÀNH PHỐ BẮC GIANG	REPRESENTATIVE OF THE CLIENT		
CONSTRUCTION INVESTMENT PROJECT	MANAGEMENT UNIT NO.2, BẮC GIANG CITY		
TRÌNH TRÌNH DỰ ÁN-PROJECT:	DỰ ÁN PHÁT TRIỂN CÁC ĐÔ THỊ HÀNH LANG THỦY VÙNG SÔNG MÊKÔNG (GAS) LẦN 2 DỰ ÁN THÀNH PHẦN TỈNH BẮC GIANG		
TREATMENT PLANT TREAT UNDER SECOND GREAT MCKONG	SUBREGION CORRIDOR TOWNS DEVELOPMENT PROJECT (GAS)		
GIẢI ĐOẠN THIẾT KẾ-DESIGN PHASE:	THIẾT KẾ BẢN VẼ THỊ CÔNG		
DETAIL DESIGN DRAWINGS	HANG MỤC=ITEMS:		
CÔNG NGHỆ/TECHNOLOGY	TÊN BẢN VẼ-TITLE OF DRAWING:		
ĐỒ DẪN DẠM ĐỒ SẴN THAO TÁC	NHÀ THẦU-CONSULTANT:		
PLATFORM OCO TANK	CÔNG TY CỔ PHẦN KỸ THUẬT SEEN		
Ngày.....tháng.....năm 20.....	Người lập		
Chỉ huy trưởng công trình	Tư vấn Giám sát thi công		
PHÒNG QUẢN LÝ ĐÔ THỊ TP. BẮC GIANG	HỒ SƠ ĐÀ THẨM ĐỊNH		
Ngày.....tháng.....năm 20.....	Theo văn bản thẩm định số: 487/KC-QU		
Can bộ chủ trì thẩm định	PHÒNG QUẢN LÝ ĐÔ THỊ TP. BẮC GIANG		



UBND THÀNH PHỐ BẮC GIANG
BAN QUẢN LÝ DỰ ÁN ĐẦU TƯ XÂY DỰNG SỐ 02
THIẾT KẾ BẢN VẼ THỊ CÔNG
ĐÀ PHÊ DUYỆT
 Bắc Giang, ngày.....tháng.....năm 20.....
 HỌ VÀ TÊN NGƯỜI XÁC NHẬN: Nông Bang Sơn
 CHỨC VỤ: Phó giám đốc
 CHỮ KÝ:.....

CÔNG TY CỔ PHẦN KỸ THUẬT SEEN
 Ngày.....tháng.....năm 20.....
 Người lập
 Chỉ huy trưởng công trình
 Tư vấn Giám sát thi công

HỒ SƠ ĐÀ THẨM ĐỊNH
 Theo văn bản thẩm định số: 487/KC-QU
 Ngày.....tháng.....năm 20.....
 Can bộ chủ trì thẩm định

GHI CHÚ/NOTE:
 1. KÍCH THƯỚC TRÊN BẢN VẼ ĐƠN VỊ LÀ MM/DIMENSIONS IS MILLIMETERS
 2. VẬT LIỆU CHÉ TẠO: SS304

1x A2/10
 SQ 100x100x2.3-SS304 - 1:10

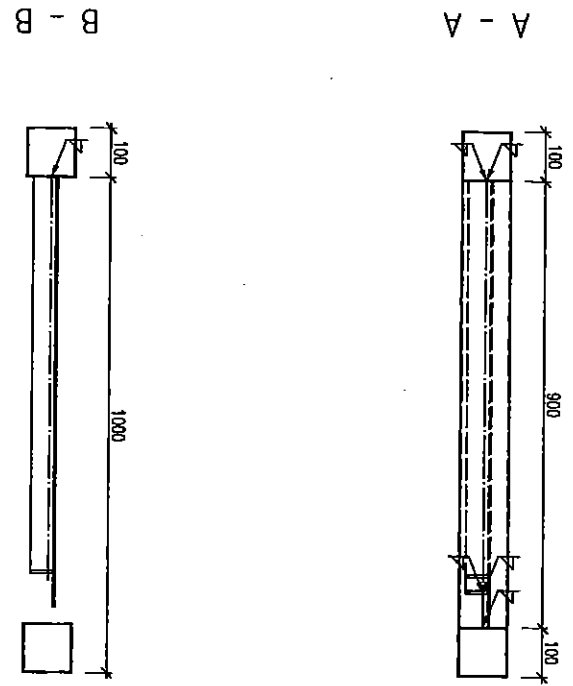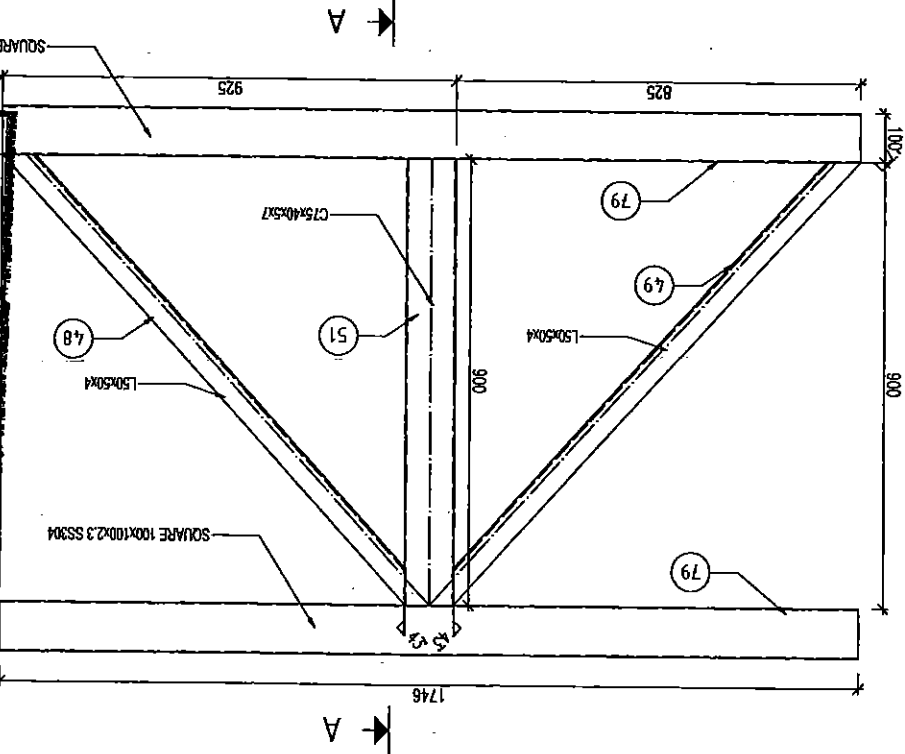

DẠM DỌC 1

LAN CAN BÈ OCO / HANDRAIL OCO TANK

VỊ TRÍ LẬP BÁT/INSTALLATION LOCATION: CỤM BÈ SINH HỌC/BIOLOGICAL TANK

BÈ OCO/OCO TANK

DỰ TRỮ CÔNG SUẤT/RESERVE




UBND THÀNH PHỐ BẮC GIANG
BAN QUẢN LÝ DỰ ÁN ĐẦU TƯ XÂY DỰNG SỐ 02
THÀNH PHỐ BẮC GIANG
CONSTRUCTION INVESTMENT PROJECT
MANAGEMENT UNIT NO.2, BAC GIANG CITY
TREATMENT PLANT ITAM UNDER SECOND GREAT MCKONG
SUBREGION CORRIDOR TOWNS DEVELOPMENT PROJECT (GMS)
- BAC GIANG CITY SUBPROJECT
GIAI ĐOẠN THIẾT KẾ - DESIGN PHASE:
THIẾT KẾ BẢN VẼ THI CÔNG
DETAIL DESIGN DRAWINGS
HẠNG MỨC - ITEMS:
CÔNG NGHỆ/TECHNOLOGY
TÊN BẢN VẼ - TITLE OF DRAWING:
BÈ OCO LAN CAN
HANDRAIL OCO TANK
NHÀ THẦU-CONSULTANT:
VINSE
CÔNG TY CỔ PHẦN KỸ THUẬT SEEN
BẢN VẼ HOÀN CÔNG
Ngày... tháng... năm 20...
Chịu trách nhiệm công trình
Tư vấn Giám sát trường
Người lập
Phó giám đốc
CHỨC VỤ:
CHỦ KÝ:

CÔNG TY CỔ PHẦN KỸ THUẬT SEEN
BẢN VẼ HOÀN CÔNG
Ngày... tháng... năm 20...
Chịu trách nhiệm công trình
Tư vấn Giám sát trường
Người lập
Phó giám đốc
CHỨC VỤ:
CHỦ KÝ:

PHÒNG QUẢN LÝ ĐÔ THỊ TP. BẮC GIANG
HỒ SƠ ĐÀ THẠM ĐỊNH
Theo văn bản tham định số: 3882/KC-QĐT
Ngày... tháng... năm 2020.
Gần bộ chủ trì tham định

STT/NO	DIỆN GIẢI/DESCRIPTION	VẬT LIỆU/MATERIAL	BON VUNIT	SL/QT	KT/DIA (MM)	KL/DENSITY	KL/M (KG/M/CS)	KL/WHEIGHT (KG)
1	THÀNH DÂY CHÌNH/MAIN GUIDE	SS304	M	54			1.44	77.76
2	THÀNH GIỮ/MID HANDRAIL	SS304	M	108			0.95	102.60
3	CỘT LAN CAN/HANDRAIL COLUMN	SS304	CA/EA	54	1000		1.52	92.08
4	CHỤP CHÌM LAN CAN/SHOOTING	SS304	CA/EA	54			0.05	2.70
5	BÀN MÃ CHÌM LAN CAN RỌX	SS304	CA/EA	54	70	70	0.20	10.80
6	CỘT LAN CAN/ELBOW HANDRAIL	SS304	CA/EA	15			0.05	0.75
7	CỘT LAN CAN/ELBOW HANDRAIL	SS304	CA/EA	30			0.05	1.50
8	BU LÔNG MỐ M8-80	SS304	BỘ	216				278.19
TỔNG/TOTAL								

GHI CHÚ/NOTE:
- TẤT CẢ CÁC KÍCH THƯỚC TRONG BẢN VẼ SỬ DỤNG ĐƠN VỊ LÀ MM/DIMENSIONS IN MILLIMETERS (MM)

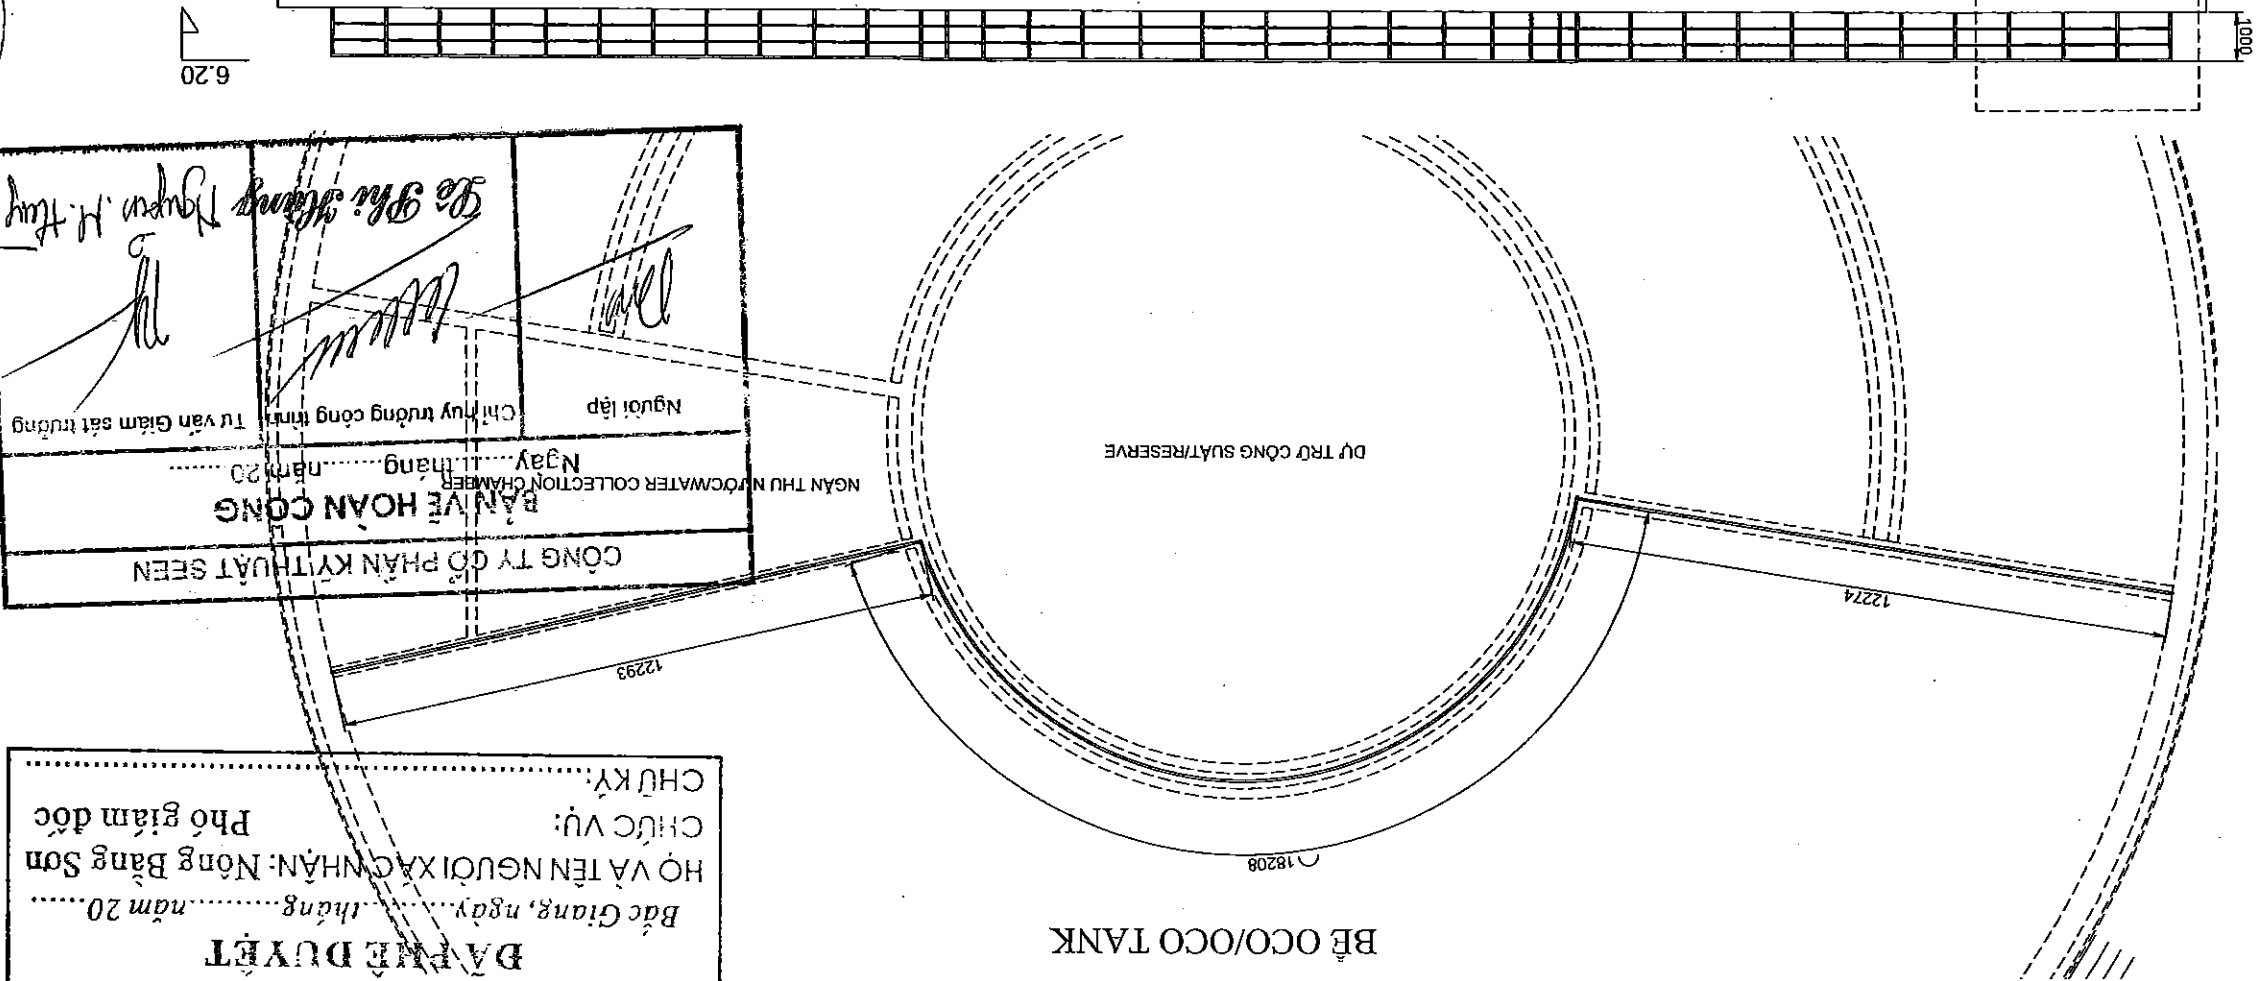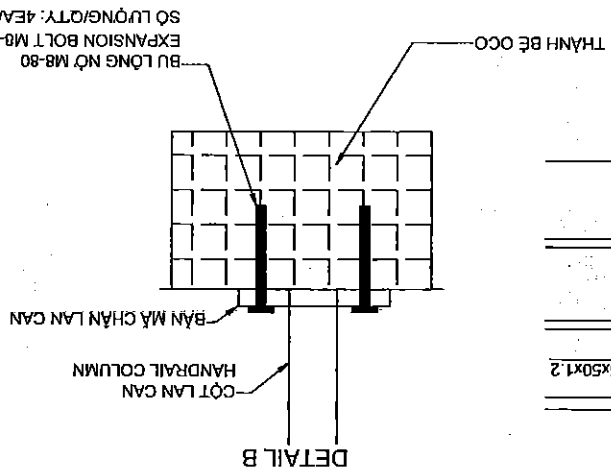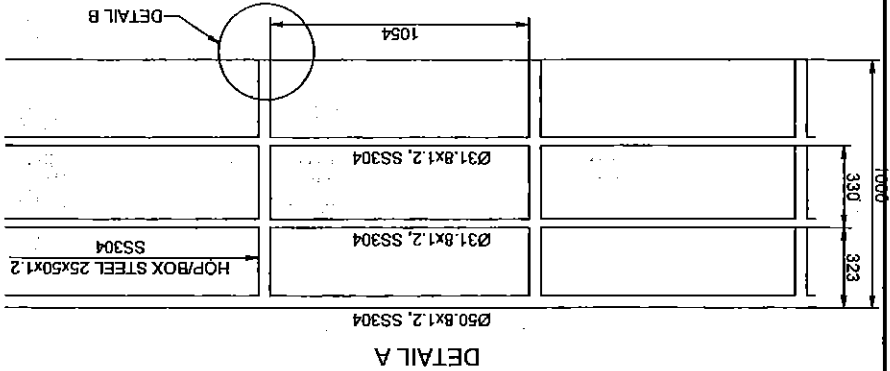

BẢN HÀNH-VERSION: LẦN-MODIFIED 1: / 2018 LẦN-MODIFIED 2: / 2018 LẦN-MODIFIED 3: / 2018	DẠI DIỆN CHỈ ĐẠU TƯ REPRESENTATIVE OF THE CLIENT BAN QUẢN LÝ DỰ ÁN ĐẦU TƯ XÂY DỰNG SỐ 2 THÀNH PHỐ BẮC GIANG CONSTRUCTION INVESTMENT PROJECT MANAGEMENT UNIT NO.2, BAC GIANG CITY	TÊN DỰ ÁN-PROJECT: DỰ ÁN PHÁT TRIỂN CÁC ĐỒ THỊ HẠNH LƯƠNG TỔNG VÙNG SÔNG MÊKÔNG (GMS) LẦN 2 DỰ ÁN THÀNH PHẦN THỊ BẮC GIANG	GIAI ĐOẠN THIẾT KẾ - DESIGN PHASE: THIẾT KẾ BẢN VẼ THI CÔNG DETAIL DESIGN DRAWINGS HẠNG MỨC - ITEMS: CÔNG NGHỆ/TECHNOLOGY	TÊN BẢN VẼ - TITLE OF DRAWING: BÈ OCO LAN CAN HANDRAIL OCO TANK	NHÀ THẦU-CONSULTANT: VINSE CÔNG TY CỔ PHẦN KỸ THUẬT SEEN BẢN VẼ HOÀN CÔNG Ngày... tháng... năm 20... Chịu trách nhiệm công trình Tư vấn Giám sát trường Người lập Phó giám đốc CHỨC VỤ: CHỦ KÝ:	PHÒNG QUẢN LÝ ĐÔ THỊ TP. BẮC GIANG HỒ SƠ ĐÀ THẠM ĐỊNH Theo văn bản tham định số: 3882/KC-QĐT Ngày... tháng... năm 2020. Gần bộ chủ trì tham định	CHỈ-CHIEF DESIGNER: TRẦN VIỆT DƯƠNG	THIẾT KẾ-DESIGNER: HÀ THỊ PHU	TỈ LỆ-SCALE: /2020	HOÀN THÀNH-DATE: /2020	BẢN VẼ SỐ-DRAWING NO.: BG-CB-CN-OCO-RD-01
---	---	---	---	---	--	--	--	----------------------------------	-----------------------	---------------------------	--

CỘNG HÒA XÃ HỘI CHỦ NGHĨA VIỆT NAM
SOCIALIST REPUBLIC OF VIETNAM

DỰ ÁN: PHÁT TRIỂN CÁC ĐÔ THỊ TIỂU VÙNG SÔNG MÊKÔNG LẦN 2 (GMS)
DỰ ÁN THÀNH PHẦN TỈNH BẮC GIANG

PROJECT: SECOND GREAT MEKONG SUBREGION CORRIDOR TOWNS DEVELOPMENT (GMS)

BAC GIANG CITY SUBPROJECT

BẢN VẼ THIẾT KẾ ĐIỀU CHỈNH ADDITIONAL DESIGN DRAWINGS

GÓI THẦU BG5: XÂY LẬP VÀ LẮP ĐẶT THIẾT BỊ TRẠM XỬ LÝ NƯỚC THẢI BẮC GIANG
PACKAGE BG5: WASTEWATER TREATMENT PLANT EXTENSION IN BAC GIANG CITY

HÀNG MỤC: PHẦN ĐIỆN
ITEM: ELECTRICAL PART

BẮC GIANG, 2020

PHÒNG QUẢN LÝ ĐÔ THỊ TP. BẮC GIANG
HỒ SƠ ĐÃ THẨM ĐỊNH
Theo văn bản thẩm định số: 388/BX-6441
Ngày: 25 tháng 2 năm 2020
Cán bộ chủ trì thẩm định:



DANH MỤC BẢN VẼ / LIST OF DRAWINGS

UBND THÀNH PHỐ BẮC GIANG
BAN QUẢN LÝ DỰ ÁN ĐẦU TƯ XÂY DỰNG SỐ 02
THỊT BẮC GIANG
ĐẠI PHÁP ĐƠN VỊ
Bắc Giang, ngày... tháng... năm 20...
TÊN BẢN VẼ
CHỨC VỤ: Phó giám đốc
CHỮ KÝ:

STT	SỐ BẢN VẼ	DANH MỤC BẢN VẼ / LIST OF DRAWINGS	GHI CHÚ
1	TXL	Mà bảng cấp điện động lực trạm xử lý nước thải Bắc Giang Dynamic power supply plan for Bac Giang WWTP	
2	BG-TXL-D-2	Sơ đồ một sợi từ MSB Single line of ELECTRIC CABINET MSB	
3	BG-TXL-D-3	Khối lượng tủ điện MSB List of ELECTRIC CABINET MSB	
4	BG-TXL-D-4	Bố trí tủ điện MCC3 Location of electrical cabinet MCC3	
5	BG-TXL-D-5	Sơ đồ một sợi từ điện MCC4 Single-wire diagram for cabinet MCC4	
6	BG-TXL-D-6	Bố trí tủ điện MCC4 Location of electrical cabinet MCC4	
7	BG-TXL-D-7	Cầu hình hệ thống điều khiển và giám sát Scada Scada system	
8	BG-TXL-D-8	Sơ đồ phân phối điện chiếu sáng tầng 1 nhà tiền xử lý (1) Lighting distribution diagram for first floor of fire-treatment building (1)	
9	BG-TXL-D-9	Sơ đồ phân phối điện chiếu sáng tầng 1 nhà tiền xử lý (2) Lighting distribution diagram for first floor of fire-treatment building (2)	
10	BG-TXL-D-10	Sơ đồ phân phối điện chiếu sáng tầng 2 nhà tiền xử lý (1) Lighting distribution diagram for second floor of fire-treatment building (1)	
11	BG-TXL-D-11	Sơ đồ phân phối điện chiếu sáng tầng 2 nhà tiền xử lý (2) Lighting distribution diagram for second floor of fire-treatment building (2)	
12	BG-TXL-D-12	Mặt bằng chiếu sáng nhà xử lý bùn, nhà quan trắc Lighting plan of sludge treatment building, monitoring house	
13	BG-TXL-D-13	Mặt bằng cấp điện chiếu sáng nhà ăn Lighting system rehabilitation plan for dining building	

GÔNG TY CỔ PHẦN KỸ THUẬT SEEN
BẢN VẼ HOÀN CÔNG
Ngày... tháng... năm 20...
Người lập
Chỉ huy trưởng công trình
Tư vấn Giám sát trưởng
Nguyễn H. Hùng



UBND THÀNH PHỐ BẮC GIANG	
BAN QUẢN LÝ DỰ ÁN ĐẦU TƯ XÂY DỰNG SỐ 02	
THIỆT KẾ BÀN VẼ THI CÔNG	
ĐÃ PHÊ DUYỆT	
Bắc Giang, ngày... tháng... năm 20...	
HỌ VÀ TÊN NGƯỜI XÁC NHẬN: Nông Bằng Sơn	
CHỨC VỤ: Phó giám đốc	
CHỮ KÝ:.....	


PHÒNG QUẢN LÝ ĐÔ THỊ TP. BẮC GIANG	
HỒ SƠ ĐÃ THẨM ĐỊNH	
Thư vấn bản thẩm định số: 385/16-04/ĐT	
Ngày: 25 tháng 12 năm 2020	
Cán bộ chủ trì thẩm định:.....	



CÔNG TY CỔ PHẦN KỸ THUẬT SEEN	
BÀN VẼ HOÀN CÔNG	
Ngày:..... tháng..... năm 20.....	
Người lắp	Chi huy trưởng công trình
	Tư vấn Giám sát trưởng
	Nguyễn-H. Huy

ELECTRICAL INSTALLATION WORKS

BÀN VẼ LẮP ĐẶT ĐIỆN

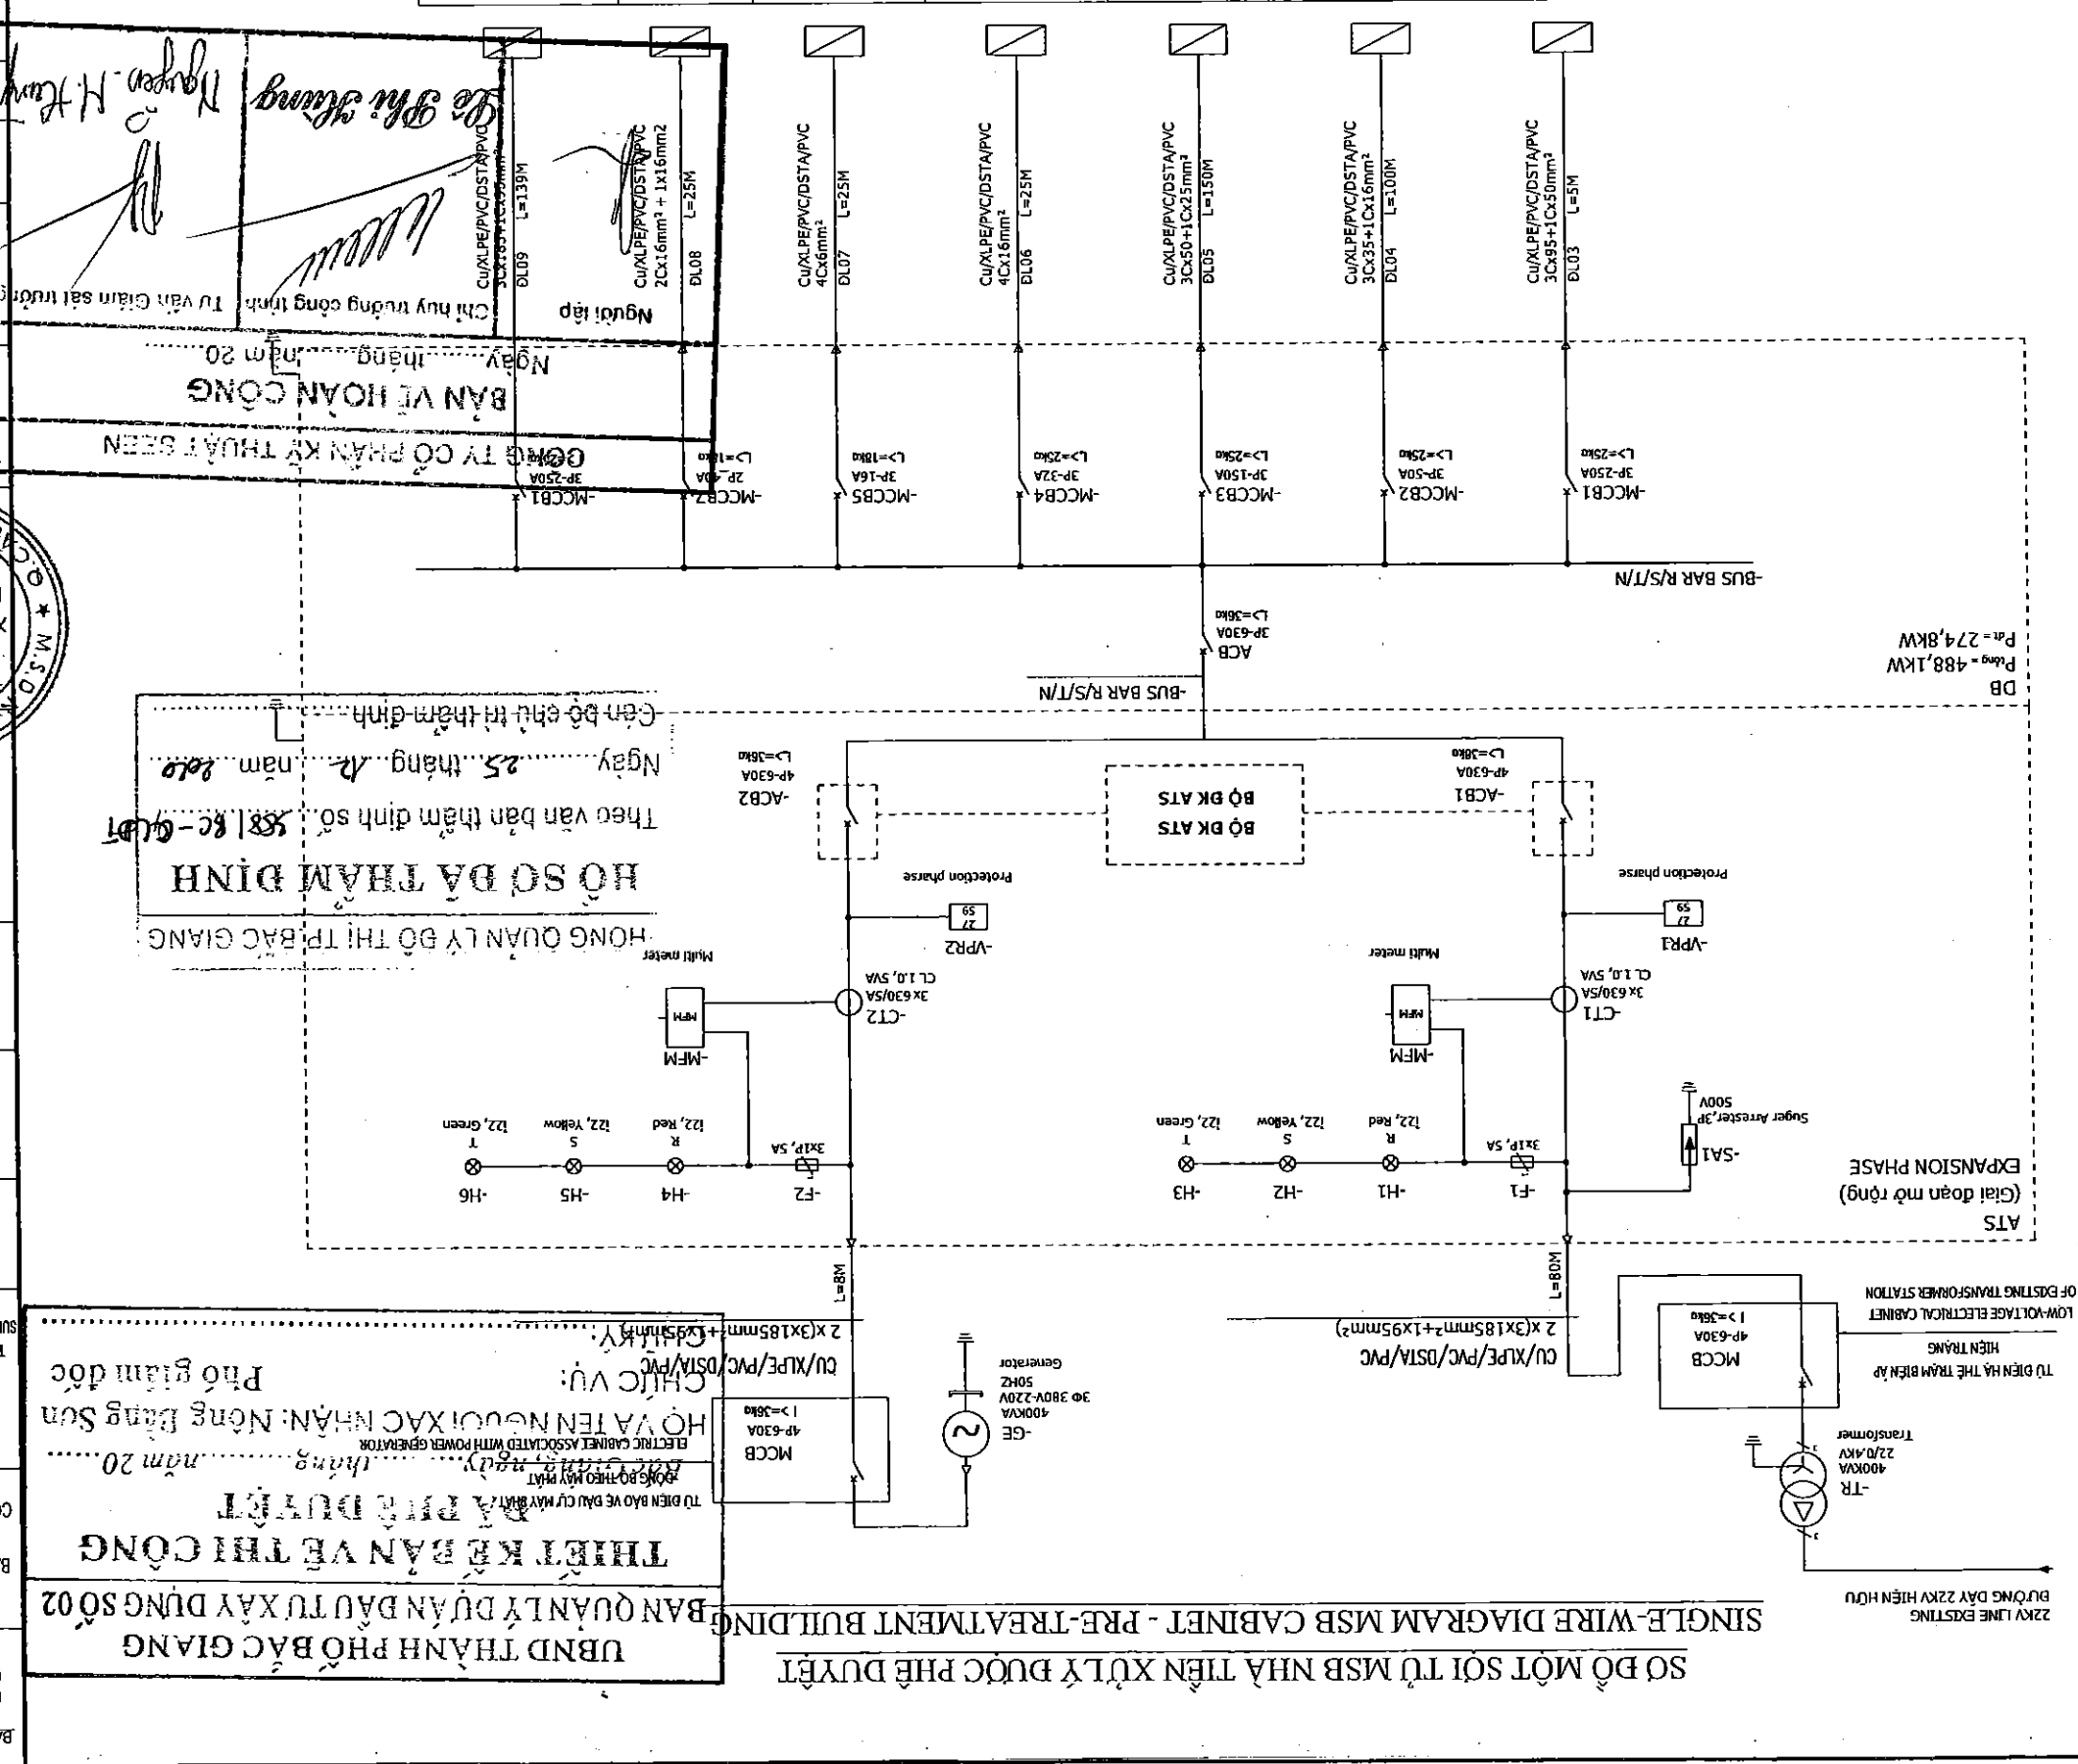[illegible]

THÔNG KÊ KHỐI LƯỢNG TỦ ĐIỆN NHÀ ĐIỆN ĐIỀU KHIỂN CÀI TẠO

QUANTITY OF MCC4 ELECTRICAL CABINET OF REHABILITATED CONTROL BUILDING

STT	TÊN THIẾT BỊ	ĐƠN VỊ	KHỐI LƯỢNG
1	Ngăn 1/Compartment 1	n/cabinet	1
-	Vỏ tủ điện trong nhà, K.T: R800xS700xH2200mm, sơn tĩnh điện RAL 7035		
-	MCCB 3P-250A Icu >= 25kA	cal/piece	1
-	BIẾN DÒNG 250/5A/ CURRENT TRANSFORMER 250/5A	cal/piece	3
-	AMPE KÊ 250V/ AMPE METER	cal/piece	3
-	VOL KÊ 500V/ VOL METER	cal/piece	1
-	CHUYỂN MẠCH VOL KÊ/ VOL SWITCH	cal/piece	1
-	MCCB 3P-37A Icu >= 10kA	cal/piece	1
-	MCCB 3P-10A Icu >= 10kA	cal/piece	5
-	MCCB 3P-100A Icu >= 20kA	cal/piece	2
-	Khởi động mềm 3P 400V 45kW/ soft start 3P 400V 45kW	cal/piece	2
-	Contactor 9A, 220VAC	cal/piece	9
-	Relay nhiệt / Thermal relay	cal/piece	6
-	Chuyển mạch 3 vị trí, 2NO/ 3-position switch 2NO	cal/piece	7
-	Nút nhấn có đèn 220VAC, màu xanh, 1NO/ Button with light 220 VAC, green 1NO	cal/piece	7
-	Nút nhấn có đèn 220VAC, màu đỏ, 1NC/ Button with light 220 VAC, red 1NC	cal/piece	7
-	Đèn báo 220VAC, màu vàng/ Signal light 220 VAC, yellow	cal/piece	7
-	Relay trung gian 220VAC/ Intermediate relay 220 VAC	bộ/set	30
-	Quạt thông gió và điện/ Ventilator for cabinet	cal/piece	1
-	Đèn chiếu sáng tủ/ Lights for cabinet	cal/piece	1
-	Công tắc cửa/ Door switch	cal/piece	1
-	Cảm biến nhiệt độ cho quạt/ Thermal sensor for fan	cal/piece	1
-	Cảm biến nhiệt độ cho sấy/ Thermal sensor for drying	cal/piece	1
-	Sấy và điện/ Dryer for cabinet	cal/piece	1
-	Thanh cái/Busbar	cal/piece	1
-	Cầu đấu động lực/Dynamic terminal	Lắp/Pin	1
-	Cầu đấu điều khiển/ Control terminal	Lắp/Pin	1
-	Cầu đấu động lực/ Accessories	Lắp/Pin	1
-	Phụ kiện lắp đặt/ Accessories	Lắp/Pin	1
2	Ngăn 2/Compartment 2	n/cabinet	1
-	Vỏ tủ điện trong nhà, K.T: R800xS700xH2200mm, sơn tĩnh điện RAL 7035		
-	MCCB 3P-150A Icu >= 20kA	cal/piece	1
-	MCCB 2P-16A Icu >= 10kA	cal/piece	1
-	Biến tần KVV/ Inverter 3P, 400VAC, 45kW	bộ/set	1
-	Chuyển mạch 3 vị trí, 2NO	cal/piece	1
-	Nút nhấn có đèn 220VAC, màu xanh, 1NO	cal/piece	1
-	Nút nhấn có đèn 220VAC, màu đỏ, 1NC	cal/piece	1
-	Đèn báo 220VAC, màu vàng	cal/piece	1
-	Relay trung gian 220VAC	bộ/set	20
-	Quạt thông gió và điện	cal/piece	1
-	Đèn chiếu sáng tủ	cal/piece	1
-	Công tắc cửa	cal/piece	1
-	Cảm biến nhiệt độ cho quạt	cal/piece	1
-	Cảm biến nhiệt độ cho sấy	cal/piece	1
-	Sấy và điện/ Dryer for cabinet	cal/piece	1
-	Thanh cái/Busbar	cal/piece	1
-	Cầu đấu động lực/Dynamic terminal	Lắp/Pin	1
-	Cầu đấu điều khiển/ Control terminal	Lắp/Pin	1
-	Phụ kiện lắp đặt/ Accessories	Lắp/Pin	1
3	Ngăn 3/Compartment 3	n/cabinet	1
-	Vỏ tủ điện trong nhà, K.T: R800xS700xH2200mm, sơn tĩnh điện RAL 7035		
-	MCCB 3P-150A Icu >= 20kA	cal/piece	1
-	MCCB 2P-16A Icu >= 10kA	cal/piece	1
-	Biến tần KVV/ Inverter 3P, 400VAC, 45kW	bộ/set	1
-	Chuyển mạch 3 vị trí, 2NO	cal/piece	1
-	Nút nhấn có đèn 220VAC, màu xanh, 1NO	cal/piece	1
-	Nút nhấn có đèn 220VAC, màu đỏ, 1NC	cal/piece	1
-	Đèn báo 220VAC, màu vàng	cal/piece	1
-	Relay trung gian 220VAC	bộ/set	20
-	Quạt thông gió và điện	cal/piece	1
-	Đèn chiếu sáng tủ	cal/piece	1
-	Công tắc cửa	cal/piece	1
-	Cảm biến nhiệt độ cho quạt	cal/piece	1
-	Cảm biến nhiệt độ cho sấy	cal/piece	1
-	Sấy và điện/ Dryer for cabinet	cal/piece	1
-	Thanh cái/Busbar	cal/piece	1
-	Cầu đấu động lực/Dynamic terminal	Lắp/Pin	1
-	Cầu đấu điều khiển/ Control terminal	Lắp/Pin	1
-	Phụ kiện lắp đặt/ Accessories	Lắp/Pin	1

TÊN THIẾT BỊ

STT

4

Ngăn 4/Compartment 4

Vỏ tủ điện trong nhà, K.T: R800xS700xH2200mm, sơn tĩnh điện RAL 7035

UPS 220VAC, 1kVA

MCCB 2P-32A Icu >= 10kA

MCCB 2P-6A Icu >= 10kA

Bộ nguồn 24VDC

Màn hình hiển thị/HMI Display

Bộ điều khiển PLC+Modul mở rơng/ PLC controller + Extension module

Relay trung gian 220VAC/ Intermediate relay 220 VAC

Quạt thông gió và điện/ Ventilator for cabinet

Đèn chiếu sáng tủ/ Lights for cabinet

Công tắc cửa/ Door switch

Cảm biến nhiệt độ cho quạt/ Thermal sensor for fan

Cảm biến nhiệt độ cho sấy/ Thermal sensor for drying

Sấy và điện/ Dryer for cabinet

Thanh cái/Busbar

Cầu đấu động lực/Dynamic terminal

Cầu đấu điều khiển/ Control terminal

Dây đấu nối/Cable wiring

Phụ kiện lắp đặt/ Accessories

TỦ ĐIỆN TẢI CHỞ/ IN-PLACE ELECTRICAL CABINET

LCP1

Vỏ tủ điện trong nhà, K.T: R400xS250xH500mm, vật liệu inox 304, bao gồm cabin tủ D90, cao 800mm

Điện tử điều khiển trong nhà, K.T: R400xS250xH500mm, vật liệu inox 304, bao gồm cabin tủ D90, cao 800mm

Chuyển mạch 2 vị trí, 2NO/ 2-position switch 2NO

Nút nhấn có đèn 220VAC, màu xanh, 1NO/ Button with light 220 VAC, green 1NO

Nút nhấn có đèn 220VAC, màu đỏ, 1NC/ Button with light 220 VAC, red 1NC

Đèn báo 220VAC, màu vàng/ Signal light 220 VAC, yellow

Cầu đấu điều khiển/ Control terminal

Phụ kiện lắp đặt/ Accessories

LCP2

Vỏ tủ điện trong nhà, K.T: R400xS250xH500mm, vật liệu inox 304, bao gồm cabin tủ D90, cao 800mm

Điện tử điều khiển trong nhà, K.T: R400xS250xH500mm, vật liệu inox 304, bao gồm cabin tủ D90, cao 800mm

Chuyển mạch 2 vị trí, 2NO/ 2-position switch 2NO

Nút nhấn có đèn 220VAC, màu xanh, 1NO/ Button with light 220 VAC, green 1NO

Nút nhấn có đèn 220VAC, màu đỏ, 1NC/ Button with light 220 VAC, red 1NC

Đèn báo 220VAC, màu vàng/ Signal light 220 VAC, yellow

Cầu đấu điều khiển/ Control terminal

Phụ kiện lắp đặt/ Accessories

LCP3

Vỏ tủ điện trong nhà, K.T: R400xS250xH500mm, vật liệu inox 304, bao gồm cabin tủ D90, cao 800mm

Điện tử điều khiển trong nhà, K.T: R400xS250xH500mm, vật liệu inox 304, bao gồm cabin tủ D90, cao 800mm

Chuyển mạch 2 vị trí, 2NO/ 2-position switch 2NO

Nút nhấn có đèn 220VAC, màu xanh, 1NO/ Button with light 220 VAC, green 1NO

Nút nhấn có đèn 220VAC, màu đỏ, 1NC/ Button with light 220 VAC, red 1NC

Đèn báo 220VAC, màu vàng/ Signal light 220 VAC, yellow

Cầu đấu điều khiển/ Control terminal

Phụ kiện lắp đặt/ Accessories

LCP4

Vỏ tủ điện trong nhà, K.T: R400xS250xH500mm, vật liệu inox 304, bao gồm cabin tủ D90, cao 800mm

Điện tử điều khiển trong nhà, K.T: R400xS250xH500mm, vật liệu inox 304, bao gồm cabin tủ D90, cao 800mm

Chuyển mạch 2 vị trí, 2NO/ 2-position switch 2NO

Nút nhấn có đèn 220VAC, màu xanh, 1NO/ Button with light 220 VAC, green 1NO

Nút nhấn có đèn 220VAC, màu đỏ, 1NC/ Button with light 220 VAC, red 1NC

Đèn báo 220VAC, màu vàng/ Signal light 220 VAC, yellow

Cầu đấu điều khiển/ Control terminal

Phụ kiện lắp đặt/ Accessories

LCP5

Vỏ tủ điện trong nhà, K.T: R400xS250xH500mm, vật liệu inox 304, bao gồm cabin tủ D90, cao 800mm

Điện tử điều khiển trong nhà, K.T: R400xS250xH500mm, vật liệu inox 304, bao gồm cabin tủ D90, cao 800mm

Chuyển mạch 2 vị trí, 2NO/ 2-position switch 2NO

Nút nhấn có đèn 220VAC, màu xanh, 1NO/ Button with light 220 VAC, green 1NO

Nút nhấn có đèn 220VAC, màu đỏ, 1NC/ Button with light 220 VAC, red 1NC

Đèn báo 220VAC, màu vàng/ Signal light 220 VAC, yellow

Cầu đấu điều khiển/ Control terminal

Phụ kiện lắp đặt/ Accessories

LCP6

Vỏ tủ điện trong nhà, K.T: R400xS250xH500mm, vật liệu inox 304, bao gồm cabin tủ D90, cao 800mm

Điện tử điều khiển trong nhà, K.T: R400xS250xH500mm, vật liệu inox 304, bao gồm cabin tủ D90, cao 800mm

Chuyển mạch 2 vị trí, 2NO/ 2-position switch 2NO

Nút nhấn có đèn 220VAC, màu xanh, 1NO/ Button with light 220 VAC, green 1NO

Nút nhấn có đèn 220VAC, màu đỏ, 1NC/ Button with light 220 VAC, red 1NC

Đèn báo 220VAC, màu vàng/ Signal light 220 VAC, yellow

Cầu đấu điều khiển/ Control terminal

Phụ kiện lắp đặt/ Accessories

LCP7

Vỏ tủ điện trong nhà, K.T: R400xS250xH500mm, vật liệu inox 304, bao gồm cabin tủ D90, cao 800mm

Điện tử điều khiển trong nhà, K.T: R400xS250xH500mm, vật liệu inox 304, bao gồm cabin tủ D90, cao 800mm

Chuyển mạch 2 vị trí, 2NO/ 2-position switch 2NO

Nút nhấn có đèn 220VAC, màu xanh, 1NO/ Button with light 220 VAC, green 1NO

Nút nhấn có đèn 220VAC, màu đỏ, 1NC/ Button with light 220 VAC, red 1NC

Đèn báo 220VAC, màu vàng/ Signal light 220 VAC, yellow

Cầu đấu điều khiển/ Control terminal

Phụ kiện lắp đặt/ Accessories

Chỉ ghi: Khối lượng thiết bị trong tủ điện như trên có thể thay đổi để phù hợp với các thiết bị công nghệ trong nhà máy
Note: The quantity of equipment in the electrical cabinet above may change according to the actual number of installation of electrical loads which are technological equipment in the plant.


STT	TÊN THIẾT BỊ	ĐƠN VỊ	KHỐI LƯỢNG
1	Ngăn 1/Compartment 1	n/cabinet	1
-	Vỏ tủ điện trong nhà, K.T: R800xS700xH2200mm, sơn tĩnh điện RAL 7035		
-	MCCB 3P-250A Icu >= 25kA	cal/piece	1
-	BIẾN DÒNG 250/5A/ CURRENT TRANSFORMER 250/5A	cal/piece	3
-	AMPE KÊ 250V/ AMPE METER	cal/piece	3
-	VOL KÊ 500V/ VOL METER	cal/piece	1
-	CHUYỂN MẠCH VOL KÊ/ VOL SWITCH	cal/piece	1
-	MCCB 3P-37A Icu >= 10kA	cal/piece	1
-	MCCB 3P-10A Icu >= 10kA	cal/piece	5
-	MCCB 3P-100A Icu >= 20kA	cal/piece	2
-	Khởi động mềm 3P 400V 45kW/ soft start 3P 400V 45kW	cal/piece	2
-	Contactor 9A, 220VAC	cal/piece	9
-	Relay nhiệt / Thermal relay	cal/piece	6
-	Chuyển mạch 3 vị trí, 2NO/ 3-position switch 2NO	cal/piece	7
-	Nút nhấn có đèn 220VAC, màu xanh, 1NO/ Button with light 220 VAC, green 1NO	cal/piece	7
-	Nút nhấn có đèn 220VAC, màu đỏ, 1NC/ Button with light 220 VAC, red 1NC	cal/piece	7
-	Đèn báo 220VAC, màu vàng/ Signal light 220 VAC, yellow	cal/piece	7
-	Relay trung gian 220VAC/ Intermediate relay 220 VAC	bộ/set	30
-	Quạt thông gió và điện/ Ventilator for cabinet	cal/piece	1
-	Đèn chiếu sáng tủ/ Lights for cabinet	cal/piece	1
-	Công tắc cửa/ Door switch	cal/piece	1
-	Cảm biến nhiệt độ cho quạt/ Thermal sensor for fan	cal/piece	1
-	Cảm biến nhiệt độ cho sấy/ Thermal sensor for drying	cal/piece	1
-	Sấy và điện/ Dryer for cabinet	cal/piece	1
-	Thanh cái/Busbar	cal/piece	1
-	Cầu đấu động lực/Dynamic terminal	Lắp/Pin	1
-	Cầu đấu điều khiển/ Control terminal	Lắp/Pin	1
-	Phụ kiện lắp đặt/ Accessories	Lắp/Pin	1
II	TỦ ĐIỆN TẢI CHỞ/ IN-PLACE ELECTRICAL CABINET	Lắp/Pin	1
-	LCP1		
-	Vỏ tủ điện trong nhà, K.T: R400xS250xH500mm, vật liệu inox 304, bao gồm cabin tủ D90, cao 800mm		
-	Điện tử điều khiển trong nhà, K.T: R400xS250xH500mm, vật liệu inox 304, bao gồm cabin tủ D90, cao 800mm		
-	Chuyển mạch 2 vị trí, 2NO/ 2-position switch 2NO		
-	Nút nhấn có đèn 220VAC, màu xanh, 1NO/ Button with light 220 VAC, green 1NO		
-	Nút nhấn có đèn 220VAC, màu đỏ, 1NC/ Button with light 220 VAC, red 1NC		
-	Đèn báo 220VAC, màu vàng/ Signal light 220 VAC, yellow		
-	Cầu đấu điều khiển/ Control terminal		
-	Phụ kiện lắp đặt/ Accessories		
-	LCP2		
-	Vỏ tủ điện trong nhà, K.T: R400xS250xH500mm, vật liệu inox 304, bao gồm cabin tủ D90, cao 800mm		
-	Điện tử điều khiển trong nhà, K.T: R400xS250xH500mm, vật liệu inox 304, bao gồm cabin tủ D90, cao 800mm		
-	Chuyển mạch 2 vị trí, 2NO/ 2-position switch 2NO		
-	Nút nhấn có đèn 220VAC, màu xanh, 1NO/ Button with light 220 VAC, green 1NO		
-	Nút nhấn có đèn 220VAC, màu đỏ, 1NC/ Button with light 220 VAC, red 1NC		
-	Đèn báo 220VAC, màu vàng/ Signal light 220 VAC, yellow		
-	Cầu đấu điều khiển/ Control terminal		
-	Phụ kiện lắp đặt/ Accessories		
-	LCP3		
-	Vỏ tủ điện trong nhà, K.T: R400xS250xH500mm, vật liệu inox 304, bao gồm cabin tủ D90, cao 800mm		
-	Điện tử điều khiển trong nhà, K.T: R400xS250xH500mm, vật liệu inox 304, bao gồm cabin tủ D90, cao 800mm		
-	Chuyển mạch 2 vị trí, 2NO/ 2-position switch 2NO		
-	Nút nhấn có đèn 220VAC, màu xanh, 1NO/ Button with light 220 VAC, green 1NO		
-	Nút nhấn có đèn 220VAC, màu đỏ, 1NC/ Button with light 220 VAC, red 1NC		
-	Đèn báo 220VAC, màu vàng/ Signal light 220 VAC, yellow		
-	Cầu đấu điều khiển/ Control terminal		
-	Phụ kiện lắp đặt/ Accessories		
-	LCP4		
-	Vỏ tủ điện trong nhà, K.T: R400xS250xH500mm, vật liệu inox 304, bao gồm cabin tủ D90, cao 800mm		
-	Điện tử điều khiển trong nhà, K.T: R400xS250xH500mm, vật liệu inox 304, bao gồm cabin tủ D90, cao 800mm		
-	Chuyển mạch 2 vị trí, 2NO/ 2-position switch 2NO		
-	Nút nhấn có đèn 220VAC, màu xanh, 1NO/ Button with light 220 VAC, green 1NO		
-	Nút nhấn có đèn 220VAC, màu đỏ, 1NC/ Button with light 220 VAC, red 1NC		
-	Đèn báo 220VAC, màu vàng/ Signal light 220 VAC, yellow		
-	Cầu đấu điều khiển/ Control terminal		
-	Phụ kiện lắp đặt/ Accessories		
-	LCP5		
-	Vỏ tủ điện trong nhà, K.T: R400xS250xH500mm, vật liệu inox 304, bao gồm cabin tủ D90, cao 800mm		
-	Điện tử điều khiển trong nhà, K.T: R400xS250xH500mm, vật liệu inox 304, bao gồm cabin tủ D90, cao 800mm		
-	Chuyển mạch 2 vị trí, 2NO/ 2-position switch 2NO		
-	Nút nhấn có đèn 220VAC, màu xanh, 1NO/ Button with light 220 VAC, green 1NO		
-	Nút nhấn có đèn 220VAC, màu đỏ, 1NC/ Button with light 220 VAC, red 1NC		
-	Đèn báo 220VAC, màu vàng/ Signal light 220 VAC, yellow		
-	Cầu đấu điều khiển/ Control terminal		
-	Phụ kiện lắp đặt/ Accessories		
-	LCP6		
-	Vỏ tủ điện trong nhà, K.T: R400xS250xH500mm, vật liệu inox 304, bao gồm cabin tủ D90, cao 800mm		
-	Điện tử điều khiển trong nhà, K.T: R400xS250xH500mm, vật liệu inox 304, bao gồm cabin tủ D90, cao 800mm		
-	Chuyển mạch 2 vị trí, 2NO/ 2-position switch 2NO		
-	Nút nhấn có đèn 220VAC, màu xanh, 1NO/ Button with light 220 VAC, green 1NO		
-	Nút nhấn có đèn 220VAC, màu đỏ, 1NC/ Button with light 220 VAC, red 1NC		
-	Đèn báo 220VAC, màu vàng/ Signal light 220 VAC, yellow		
-	Cầu đấu điều khiển/ Control terminal		
-	Phụ kiện lắp đặt/ Accessories		
-	LCP7		
-	Vỏ tủ điện trong nhà, K.T: R400xS250xH500mm, vật liệu inox 304, bao gồm cabin tủ D90, cao 800mm		
-	Điện tử điều khiển trong nhà, K.T: R400xS250xH500mm, vật liệu inox 304, bao gồm cabin tủ D90, cao 800mm		
-	Chuyển mạch 2 vị trí, 2NO/ 2-position switch 2NO		
-	Nút nhấn có đèn 220VAC, màu xanh, 1NO/ Button with light 220 VAC, green 1NO		
-	Nút nhấn có đèn 220VAC, màu đỏ, 1NC/ Button with light 220 VAC, red 1NC		
-	Đèn báo 220VAC, màu vàng/ Signal light 220 VAC, yellow		
-	Cầu đấu điều khiển/ Control terminal		
-	Phụ kiện lắp đặt/ Accessories		
-	LCP8		
-	Vỏ tủ điện trong nhà, K.T: R400xS250xH500mm, vật liệu inox 304, bao gồm cabin tủ D90, cao 800mm		
-	Điện tử điều khiển trong nhà, K.T: R400xS250xH500mm, vật liệu inox 304, bao gồm cabin tủ D90, cao 800mm		
-	Chuyển mạch 2 vị trí, 2NO/ 2-position switch 2NO		
-	Nút nhấn có đèn 220VAC, màu xanh, 1NO/ Button with light 220 VAC, green 1NO		
-	Nút nhấn có đèn 220VAC, màu đỏ, 1NC/ Button with light 220 VAC, red 1NC		
-	Đèn báo 220VAC, màu vàng/ Signal light 220 VAC, yellow		
-	Cầu đấu điều khiển/ Control terminal		</



GIẢI THÍCH KÝ HIỆU CẤP CHIỀU SANG

BẠN VẼ THIẾT KẾ ĐƯỢC PHÊ DUYỆT


LIGHTING DISTRIBUTION DIAGRAM FOR FIRST FLOOR OF PRE-TREATMENT BUILDING(2)

Ngày tháng năm 20... BẢN VỆ HOÀN CÔNG	CÔNG TY CỔ PHẦN KỸ THUẬT SEEN	P. chứa cất P. máy thời khí 2	Bền phía led	Công tắc đơn Chết áp quạt trần Ô cảm dãi
CHỨC VỤ: CHỮ KÝ:	HỌ VÀ TÊN NGƯỜI XÁC NHẬN:	Ngày tháng năm 20...	Phòng giám đốc Điện thoại:	Nơi lắp đặt:

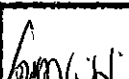
	CÔNG TY CỔ PHẦN KỸ THUẬT SEEN	BẢN VẼ HOÀN CÔNG	Ngày.....tháng.....năm 20.....	Người lập
	Tư vấn Giám sát thi công	Chỉ huy trưởng công trình	Người lập	Ngày.....tháng.....năm 20.....

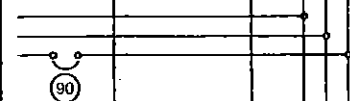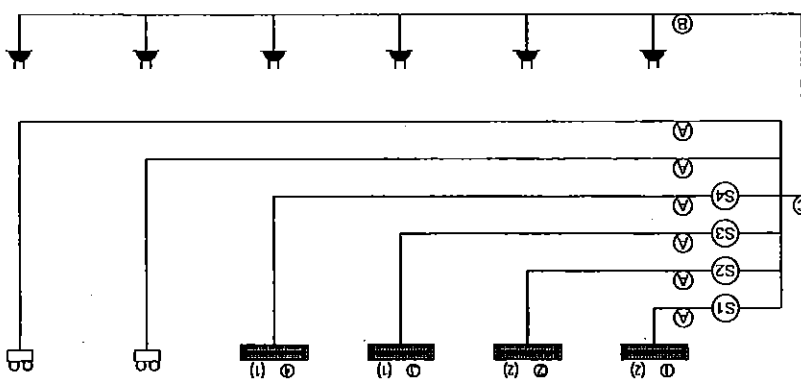

PHÒNG QUẢN LÝ ĐỒ THỊ TP. BẮC GIANG	HỒ SƠ ĐÀ THẨM ĐỊNH	Theo văn bản thẩm định số 3887/K-ĐTP	Ngày 25 tháng 12 năm 2020	Cán bộ chủ trì thẩm định P. Mày phải điền P. Xếp V. Thử
------------------------------------	--------------------	--------------------------------------	---------------------------	---

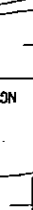
BẢN HÀNH - VERSION:	
LẦN - MODIFIED 1: / / 2020	LẦN - MODIFIED 3: / / 2020
ĐẠI DIỆN CHỦ ĐẦU TƯ	
REPRESENTATIVE OF THE CLIENT	
BAN QUẢN LÝ DỰ ÁN ĐẦU TƯ XÂY DỰNG SỐ 2	
THÀNH PHỐ BẮC GIANG	
CONSTRUCTION INVESTMENT MANAGEMENT	
PROJECT NO.2, BẮC GIANG CITY	
TÊN DỰ ÁN - PROJECT:	
DỰ ÁN PHÁT TRIỂN CÁC ĐÔ THỊ HÀNH LANG	
DỰ ÁN THÀNH PHỐ PHÂN TỈNH BẮC GIANG	
TREATMENT PLANT TOWN UNDER SECOND GREAT MEXONG	
REGION CORRIDOR TOWNS DEVELOPMENT PROJECT (GMS)	
- BẮC GIANG CITY SUPERPROJECT	
GIAI ĐOẠN THIẾT KẾ - DESIGN PHASE:	
THIẾT KẾ BẢN VẼ THÍ CÔNG	
DETAIL DESIGN DRAWINGS	
HANG MỤC - ITEMS:	
PHẦN ĐIỆN	
ELECTRICAL PARTS	
TÊN BẢN VẼ - TITLE OF DRAWING:	
SƠ BỘ PHƯƠNG PHÁP ĐIỆN CHIẾU SÁNG TẦNG 1 NHÀ THIỂU XỨ (1/12)	
NHÀ THẦU - CONSULTANT:	
	
CÔNG TY CỔ PHẦN XÂY DỰNG VÀ MÃI TRƯỜNG VIỆT NAM	
VIET NAM CONSTRUCTION & ENVIRONMENT, JSC	
Số 33/2A TRẦN VĂN TH - CẦU GỖ - H. M. H.	
HỌ TÊN - APPROVE:	
CÔNG TY CỔ PHẦN XÂY DỰNG VÀ MÃI TRƯỜNG VIỆT NAM	
CHỦ NHIỆM - MANAGER:	
	
NGUYỄN VIỆT HÙNG	
KHOA - CHECKED BY:	
LÊ ANH TUẤN	
CHỦ TRƯỞNG - CHIEF DESIGNER:	
	
KS. LÊ MINH CƯỜNG	
THIẾT KẾ - DESIGNER:	
	
KS. NGUYỄN VĂN HUÂN	
TỶ LỆ - SCALE:	
HOÀN THÀNH - DATE:	
/ 2020	
BẢN VẼ SỐ - DRAWING NO.: B6-TKL-B-09	

GIẢI THÍCH KÝ HIỆU CÁP CHIẾU SÁNG

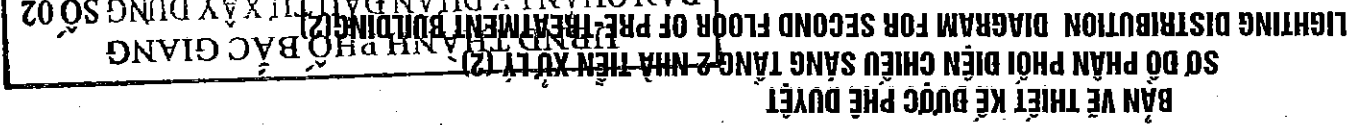

UBND THÀNH PHỐ BẮC GIANG
BAN QUẢN LÝ DỰ ÁN ĐẦU TƯ XÂY DỰNG SỐ 02
THIỆT KẾ BÀN VẼ THI CÔNG
DẠ PHIE DUỆT
Bắc Giang, ngày..... tháng..... năm 20.....
HỌ VÀ TÊN NGƯỜI XÁC NHẬN: Nông Bằng Sơn
Phó giám đốc

BẢN VẼ THIẾT KẾ ĐƯỢC PHÊ DUYỆT
MẶT BẰNG HỆ THỐNG ĐIỆN CHIẾU SÁNG NHÀ ĂN
POWER SUPPLY PLAN FOR LIGHTING OF DINING BUILDING

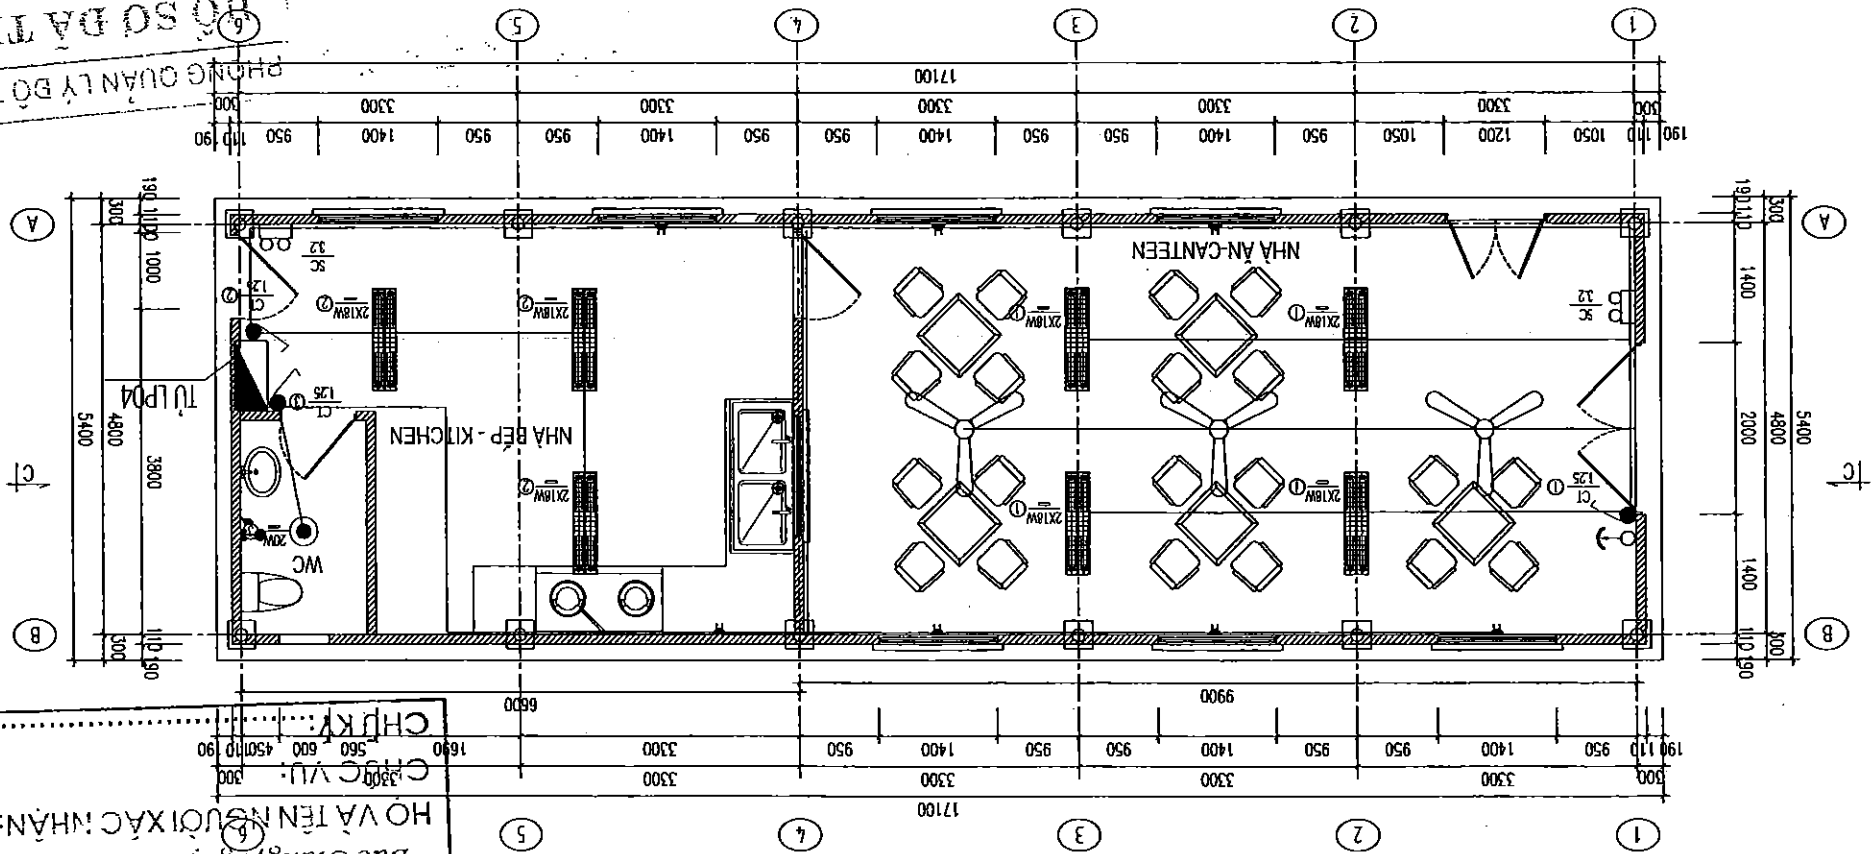


Căn bộ chủ trì thẩm định.....
 Ngày.....25.....tháng.....12.....năm.....2020
 Theo văn bản thẩm định số: 3887/KC...-01/07
HỒ SƠ DÀ THẨM ĐỊNH
 PHÒNG QUẢN LÝ ĐÔ THỊ TP. BẮC GIANG


THÔNG KÊ VẬT TƯ, THIẾT BỊ CHÍNH

SỞ ĐỒ NGUYÊN LÝ TỰ ĐIỆN CHIẾU SÁNG ẠN

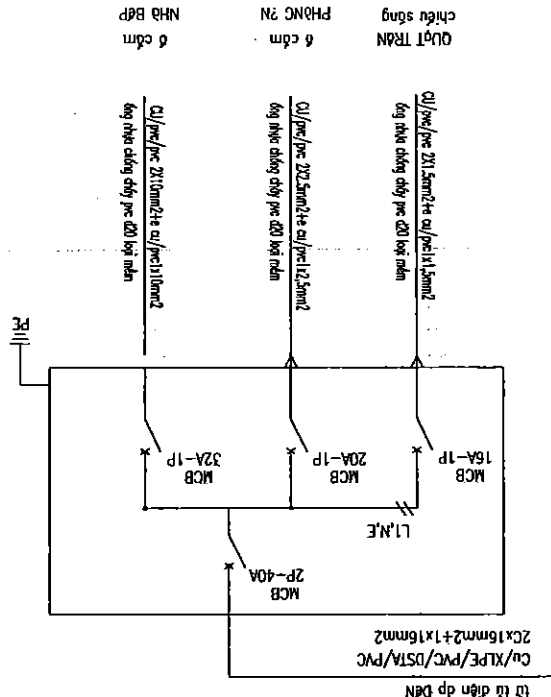

CỘNG HÒA XÃ HỘI CHỦ NGHĨA VIỆT NAM

SOCIALIST REPUBLIC OF VIETNAM

.....

DỰ ÁN: PHÁT TRIỂN CÁC ĐÔ THỊ TIỂU VÙNG SÔNG MÊKÔNG LẦN 2 (GMS)

DỰ ÁN THÀNH PHẦN TỈNH BẮC GIANG

PROJECT: SECOND GREAT MEKONG SUBREGION CORRIDOR TOWNS DEVELOPMENT (GMS)

BAC GIANG CITY SUBPROJECT

BẢN VẼ THIẾT KẾ BỔ SUNG

ADDITIONAL DESIGN DRAWINGS

GỢI THẦU BG5: XÂY LẬP VÀ LẬP ĐẶT THIẾT BỊ TRẠM XỬ LÝ NƯỚC THẢI BẮC GIANG
PACKAGE BG5: WASTEWATER TREATMENT PLANT EXTENSION IN BAC GIANG CITY

HÀNG MỤC: PHẦN ĐIỆN

ITEM: ELECTRICAL PART

BẮC GIANG, 2020

PHÒNG QUẢN LÝ ĐÔ THỊ TP. BẮC GIANG
HỒ SƠ ĐÀ THÀM ĐỊNH
Theo văn bản tham định số 385/BC-ĐT
Ngày 25 tháng 12 năm 2020
Cán bộ chủ trì tham định


DANH MỤC BẢN VẼ / LIST OF DRAWINGS

STT	SỐ BẢN VẼ	TÊN BẢN VẼ	THIỆT KẾ BẢN VẼ THI CÔNG	ĐÃ PHÊ DUYỆT	Bắc Giang, ngày.....tháng.....năm 20.....	HỌ VÀ TÊN NGƯỜI XÁC NHẬN: Nông Bằng Sơn	Phó giám đốc	Mặt bảng cấp điện động lực trạm xử lý nước thải Bắc Giang WWTP	DANH MỤC BẢN VẼ / LIST OF DRAWINGS	1	BG-TXL-D-01	Khối lượng thiết bị MSB	List of MSB cabinets	Sơ đồ 1 sợi MCC1	Single-wire diagram MCC1 cabinet	Sơ đồ 1 sợi MCC1	Single-wire diagram MCC1 cabinet	4	BG-TXL-D-04	Khối lượng thiết bị MCC1	Quantity of MCC1 cabinets	Bơm thu bùn MCC1	Sludge pump MCC1	Bộ trí tủ điện MCC2	Location of electrical cabinet MCC2	8	BG-TXL-D-07	Khối lượng thiết bị MCC2	Quantity of MCC2 cabinets	Bơm thu bùn MCC2	Sludge pump MCC2	Khối lượng thiết bị MCC3	Quantity of MCC3 cabinets	Máy khuấy Javen MCC3	MixerJaven MCC3	Sơ đồ một sợi MCC4	Single-wire cabinet mcca	Sơ đồ một sợi MCC4	Single-wire cabinet mcca	13	BG-TXL-D-10	Single-wire cabinet mcca	Single-wire cabinet mcca	14	BG-TXL-D-11	Khối lượng thiết bị MCC4	Quantity of MCC4 cabinets	Máy khởi khí MCC4	Control air blower MCC4	15	BG-TXL-D-11A	Control air blower MCC4	16	BG-TXL-D-12	Thông kê khối lượng hệ thống SCADA	List of SCADA system	17	BG-TXL-D-13	Nhà ép bùn	Dewatering house
-----	-----------	------------	--------------------------	--------------	---	---	--------------	--	------------------------------------	---	-------------	-------------------------	----------------------	------------------	----------------------------------	------------------	----------------------------------	---	-------------	--------------------------	---------------------------	------------------	------------------	---------------------	-------------------------------------	---	-------------	--------------------------	---------------------------	------------------	------------------	--------------------------	---------------------------	----------------------	-----------------	--------------------	--------------------------	--------------------	--------------------------	----	-------------	--------------------------	--------------------------	----	-------------	--------------------------	---------------------------	-------------------	-------------------------	----	--------------	-------------------------	----	-------------	------------------------------------	----------------------	----	-------------	------------	------------------

BAN QUẢN LÝ DỰ ÁN ĐẦU TƯ XÂY DỰNG SỐ 02
UBND THÀNH PHỐ BẮC GIANG

THIỆT KẾ BẢN VẼ THI CÔNG
ĐÃ PHÊ DUYỆT
Bắc Giang, ngày.....tháng.....năm 20.....
HỌ VÀ TÊN NGƯỜI XÁC NHẬN: Nông Bằng Sơn
Phó giám đốc

PHÒNG QUẢN LÝ ĐÔ THỊ TP. BẮC GIANG
HỒ SƠ ĐÀ THÀM ĐỊNH
Theo văn bản tham định số 3827/BC-QĐĐT
Ngày.....25.....tháng.....12.....năm.....2020
Can bộ chủ trì thẩm định

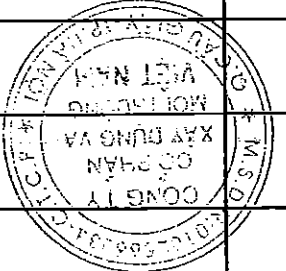

CÔNG TY CỔ PHẦN KỸ THUẬT SEEN
BẢN VẼ HOÀN CÔNG
Ngày.....tháng.....năm 20.....
Người lập
Chứng thực công trình
Tư vấn Giám sát thi công
Nguyễn H. Hùng

18	BG-TXL-D-14	Nhà ép bùn	Dewatering house
19	BG-TXL-D-15	Bản vẽ kích thước từ LCP panel	Layout & demicion of LCP panel
20	BG-TXL-D-16	Bản vẽ kích thước từ LCP panel	Layout & demicion of LCP panel
21	BG-TXL-D-17	Bản vẽ kích thước từ LCP panel	Layout & demicion of LCP panel
22	BG-TXL-D-18	Bản vẽ kích thước từ LCP panel	Layout & demicion of LCP panel
23	BG-TXL-D-19	Bản vẽ kích thước từ LCP panel	Layout & demicion of LCP panel
24	BG-TXL-D-20	Bản vẽ kích thước từ LCP panel	Layout & demicion of LCP panel
25	BG-TXL-D-21	Bản vẽ kích thước từ LCP panel	Layout & demicion of LCP panel
26	BG-TXL-D-22	Bản vẽ kích thước từ LCP panel	Layout & demicion of LCP panel
27	BG-TXL-D-23	Bản vẽ kích thước từ LCP panel	Layout & demicion of LCP panel
28	BG-TXL-D-24	Bản vẽ kích thước từ LCP panel	Layout & demicion of LCP panel
29	BG-TXL-D-25	Bản vẽ kích thước từ LCP panel	Layout & demicion of LCP panel
30	BG-TXL-D-26	Nhà thổi khí	Blower house
31	BG-TXL-D-27	Bản vẽ mạch điều khiển	Control circuit
32	BG-TXL-D-28	Chi tiết từ chiếu sáng	Detail of lighting panel
33	BG-TXL-D-29	Nhà quan trắc	Monitoring house

CỘNG TY CỔ PHẦN KỸ THUẬT SEEN		BẢN VẼ HOÀN CÔNG		Ngày.....tháng.....năm 20.....	
NGƯỜI LẬP		CHỈ HUY TRƯỞNG CÔNG TRÌNH		NGƯỜI KIỂM TRA	



UBND THÀNH PHỐ BẮC GIANG	
BAN QUẢN LÝ DỰ ÁN ĐẦU TƯ XÂY DỰNG SỐ 02	
THIẾT KẾ BẢN VẼ THI CÔNG	
ĐÃ PHÊ DUYỆT	
Bắc Giang, ngày.....tháng.....năm 20.....	
HỌ VÀ TÊN NGƯỜI XÁC NHẬN: Nông Bằng Sơn	
CHỨC VỤ: Phó giám đốc	
CHỮ KÝ:	

PHÒNG QUẢN LÝ ĐÔ THỊ TP. BẮC GIANG	
HỒ SƠ ĐÃ THẨM ĐỊNH	
Theo văn bản thẩm định số: 387/BC.ĐKT	
Ngày: 25 tháng 12 năm 2020	
Cán bộ chủ trì thẩm định:	

ELECTRICAL INSTALLATION WORKS
BẢN VẼ LẬP ĐẶT ĐIỆN

UBND THÀNH PHỐ BẮC GIANG
BAN QUẢN LÝ DỰ ÁN ĐẦU TƯ XÂY DỰNG SỐ 02
THIỆT KẾ BẢN VẼ THI CÔNG
ĐÃ PHÊ DUYỆT
Bắc Giang, ngày...tháng...năm 20...
HỌ VÀ TÊN NGƯỜI XÁC NHẬN: Nông Bằng Sơn
CHỨC VỤ: Phó giám đốc
CHỮ KÝ:.....





PHÒNG QUẢN LÝ ĐÔ THỊ TP. BẮC GIANG
HỒ SƠ ĐÃ THẨM ĐỊNH
Theo văn bản thẩm định số...3887/LC-10/LĐT
Ngày...25...tháng...12...năm...2000...
Cán bộ chủ trì thẩm định.

CÔNG TY CỔ PHẦN KỸ THUẬT SEEN
BẢN VẼ HOÀN CÔNG
Ngày...tháng...năm 20...
Người lắp
Chỉ huy trưởng công trình
Tư vấn Giám sát trường
Đo Thị Nhung
Nguyễn M. Hùng

UBND THÀNH PHỐ BẮC GIANG
BAN QUẢN LÝ DỰ ÁN ĐẦU TƯ XÂY DỰNG SỐ 02
THIỆT KẾ BẢN VẼ THI CÔNG
ĐÃ PHÊ DUYỆT
Bắc Giang, ngày... tháng... năm 20...
HỌ VÀ TÊN NGƯỜI XÁC NHẬN: Nông Bằng Sơn
CHỨC VỤ: Phó giám đốc
CHỮ KÝ:.....

BẢN VẼ ĐIỀU CHỈNH
SƠ ĐỒ MỘT SỢI TỪ MCC1-NHÀ TIỀN XỬ LÝ
SINGLE-WIRE DIAGRAM MCC1 CABINET - PRE-TREATMENT BUILDING

PHÒNG QUẢN LÝ CÔNG TRÌNH TP. BẮC GIANG
HỒ SƠ ĐÃ THẨM ĐỊNH
Theo văn bản thẩm định số 588/KC-QĐ
Ngày... tháng... năm 2020
Cán bộ chịu trách nhiệm

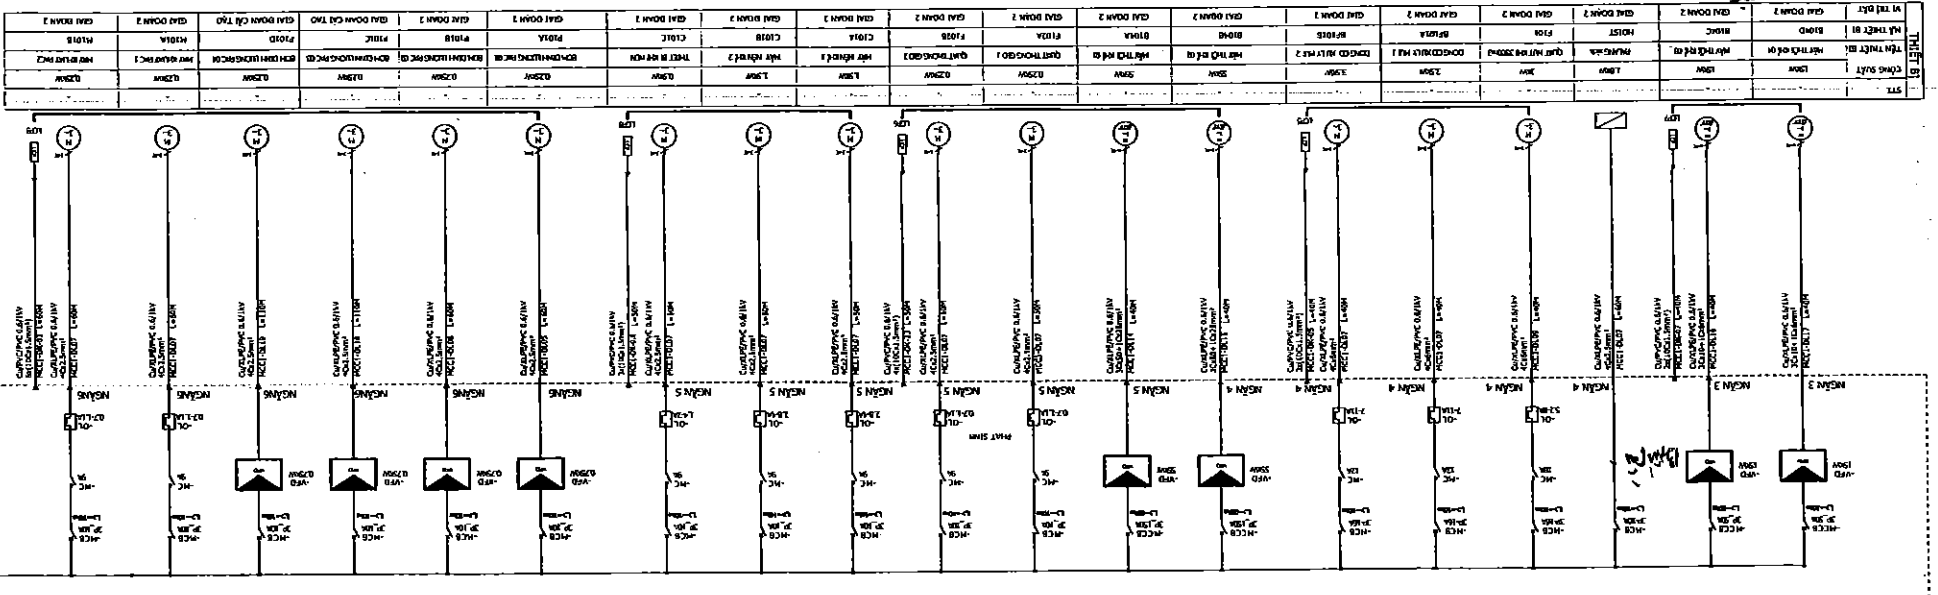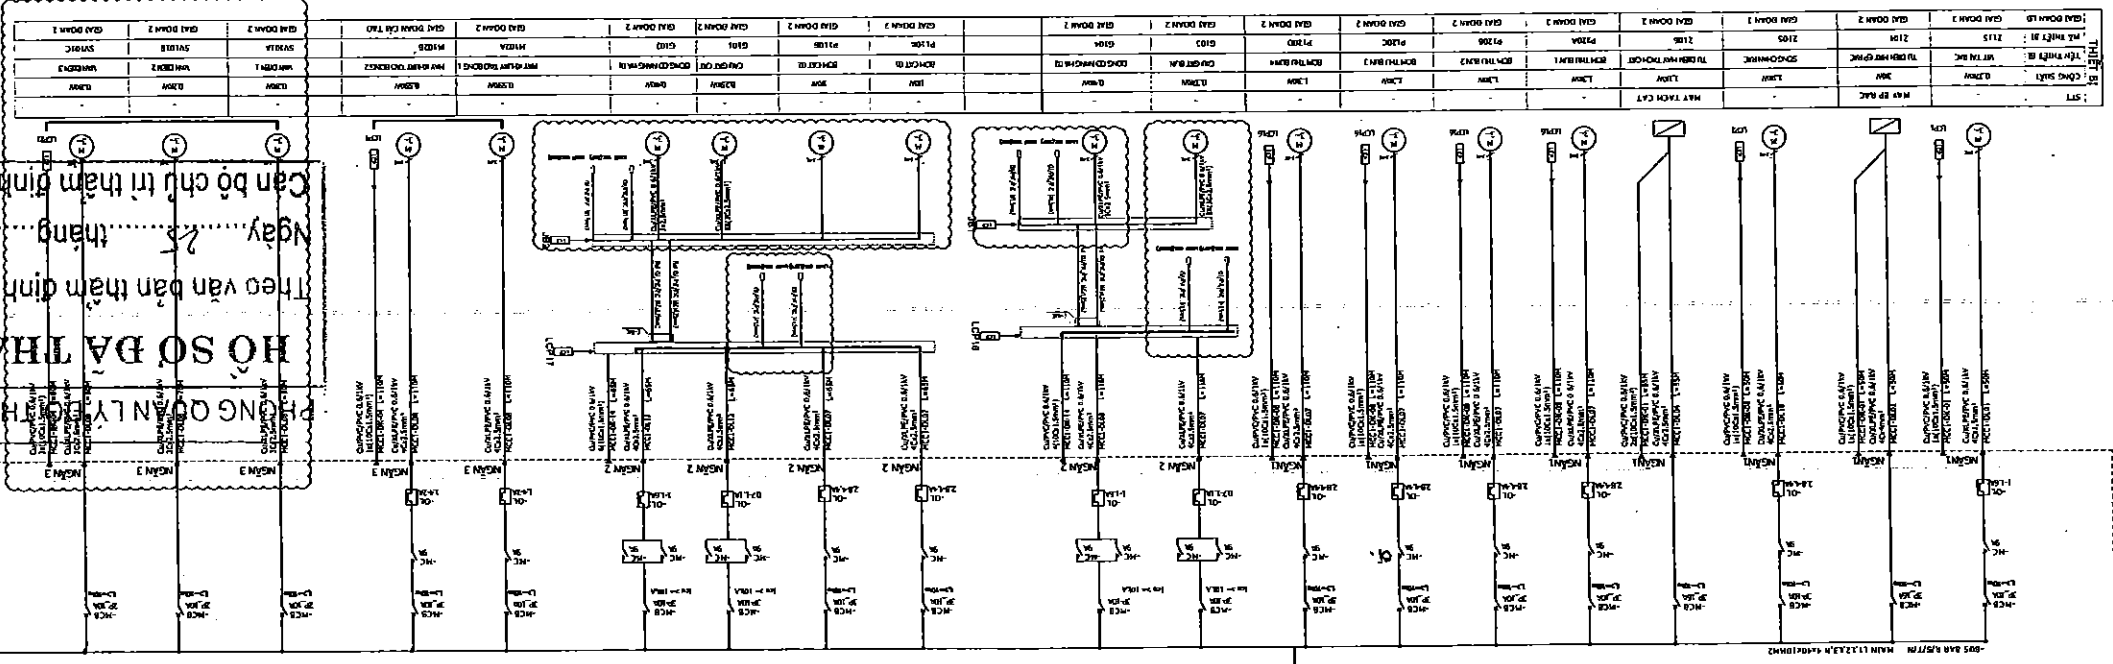


CÔNG TY CỔ PHẦN KỸ THUẬT SEEN
NGƯỜI LẬP
Ngày... tháng... năm 20...
Chỉ huy trưởng công trình
TS. HOÀNG TUYÊN ANH
CHỦ TRƯỞNG ĐƠN VỊ
TS. NGUYỄN VĂN HUY
THIẾT KẾ - DESIGNER
TS. LÊ VĂN CHUNG

BẢN HÀNH - VERSION:
LẦN - MODIFIED 1: / 2020
LẦN - MODIFIED 2: / 2020
LẦN - MODIFIED 3: / 2020
ĐẠI DIỆN CHỦ ĐẦU TƯ
REPRESENTATIVE OF THE CLIENT
BAN QUẢN LÝ DỰ ÁN ĐẦU TƯ XÂY DỰNG SỐ 2
THÀNH PHỐ BẮC GIANG
CONSTRUCTION INVESTMENT PROJECT
MANAGEMENT UNIT NO.2, BẮC GIANG CITY
ITN - DILAN - PROJECT:
DỰ ÁN PHÁT TRIỂN CÁC ĐÔ THỊ HẠNH LƯƠNG
TRƯỜNG SÔNG MÊKONG (GMS) LẦN 2
DỰ ÁN THÀNH PHỐ MỚI BẮC GIANG
TREATMENT PLANT TOWN UNDER SECOND GREAT MCKONG
SUBREGION CORRIDOR TOWNS DEVELOPMENT PROJECT (GMS)
BẮC GIANG CITY SUPERPROJECT
GIAI ĐOẠN THIẾT KẾ - DESIGN PHASE:
THIỆT KẾ BẢN VẼ ĐIỀU CHỈNH BỐ SUNG
DETAIL DESIGN DRAWINGS FOR ADDITIONAL ADJUSTMENTS
HẠNG MỤC - ITEMS:
PHẦN ĐIỆN
ELECTRICAL PARTS
TÊN BẢN VẼ - TITLE OF DRAWING:
SƠ ĐỒ MỘT SỢI TỪ MCC1-NHÀ TIỀN XỬ LÝ
SINGLE-WIRE DIAGRAM MCC1 CABINET
PRE-TREATMENT BUILDING
NHÀ THẦU - CONSULTANT:
VINSE
CÔNG TY CỔ PHẦN ĐẦU TƯ VÀ THIẾT KẾ
TR. 01 - 02 - 100

THIẾT BỊ	
STT	GIAI ĐOẠN
Công suất	TỔNG SẴ
2,2kW	GIAI ĐOẠN 2

-BUS BAR R/S/T/N
 -MCB 3P, 10A
 -MC 9A
 -OL 58A
 -NCC2-BL01 L=25M
 -CỦ/XLPE/PVC 0.6/1KV 4CX4mm²
 -VFD 0,75KW


MCB
 P_{avg} = 33,35kW
 P_{pk} = 23,1kW

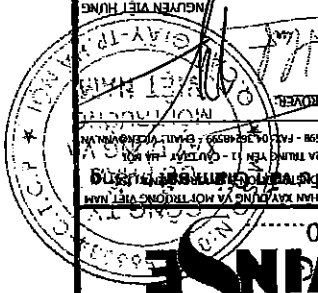



BẢNG KHỐI LƯỢNG TỰ DIỆN MCCA BO SUNG

BẢNG THÔNG KÊ KHỐI LƯỢNG TỤ ĐIỆN MCC3 THEO THIẾT KẾ ĐƯỢC PHÊ DUYỆT


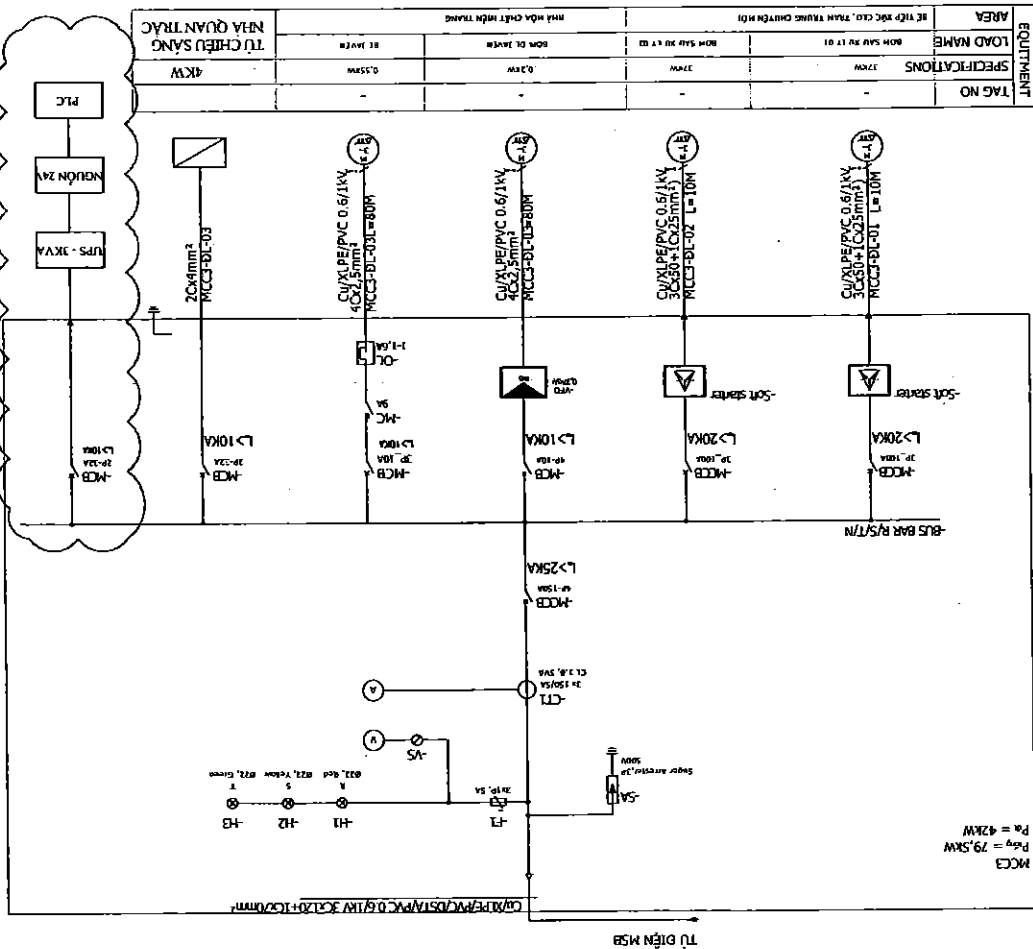


SO BỘ MỘT SƠ TỬ MCC3-TRAM BOM TRUNG CHUYEN MOI




BẢN VẼ ĐIỀU CHỈNH
TỦ ĐIỆN MCC3/ CABINET MCC3

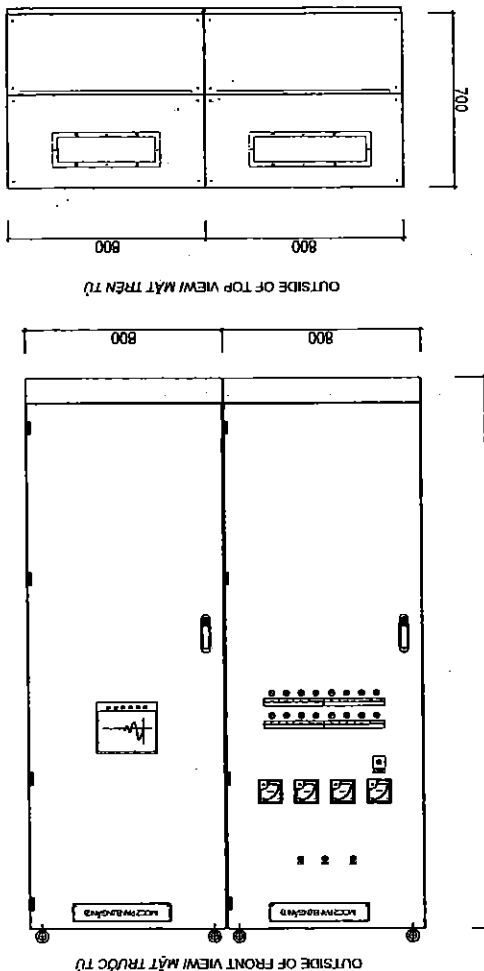

BỘ TRƯỞNG ĐIỆN

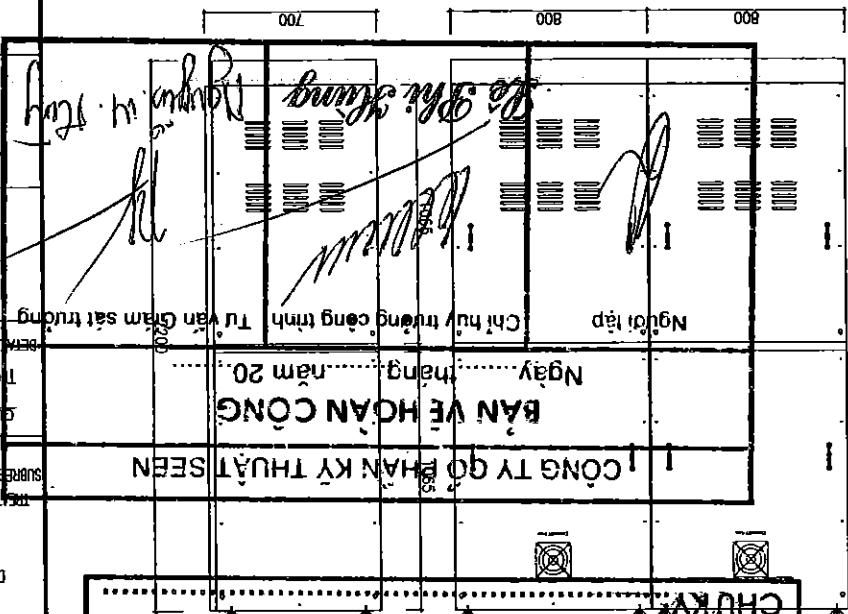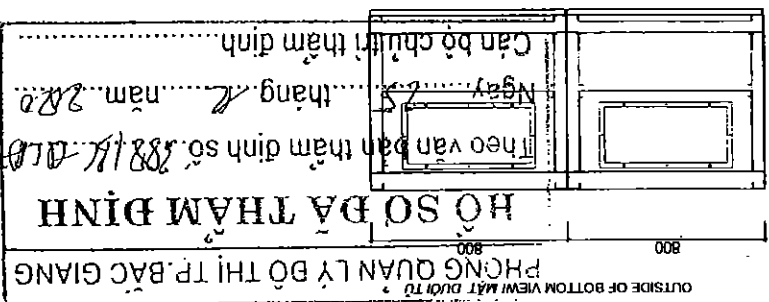

UBND THÀNH PHỐ BẮC GIANG
BAN QUẢN LÝ DỰ ÁN ĐẦU TƯ XÂY DỰNG SỐ 02
THIỆT KẾ BÀN VẼ THI CÔNG
BÀ PHÊ DUYỆT
Bắc Giang, ngày.....tháng.....năm 20.....
THỌ VĂN HƯNG NGƯỜI XÁC NHẬN: Nông Bang Sơn
CHỨC VỤ.....

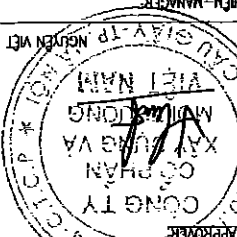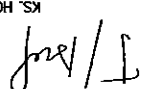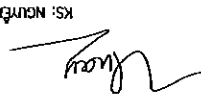
BẢN HÀNH-VERSION: LẦN-MODIFIED 1: / / 2020 LẦN-MODIFIED 2: / / 2020 LẦN-MODIFIED 3: / / 2020		ĐẠI DIỆN CHỦ ĐẦU TƯ REPRESENTATIVE OF THE CLIENT BAN QUẢN LÝ DỰ ÁN ĐẦU TƯ XÂY DỰNG SỐ 2 THÀNH PHỐ BẮC GIANG CONSTRUCTION INVESTMENT PROJECT MANAGEMENT UNIT NO.2, BAC GIANG CITY TÊN DỰ ÁN-PROJECT: DỰ ÁN PHÁT TRIỂN CẤP ĐỘ THỊ HẠNH LANG TIÊU VÙNG SÔNG MÊKÔNG (GMS) LÂN 2 TRỊM LAM PHÂN TỈNH BẮC GIANG TREATMENT PLANT ITEM UNDER SECOND GREAT MEKONG RIVER CORRIDOR TOWNS DEVELOPMENT PROJECT (GMS) -BAC GIANG CITY SUBPROJECT GẠM ĐOẠN THIẾT KẾ-DESIGN PHASE: THIẾT KẾ BÀN VẼ ĐIỀU CHỈNH BỐ SÚNG KỸ THUẬT: DESIGN DRAWINGS FOR ADDITIONAL ADJUSTMENTS		HÀNG MỤC-ITEMS: PHẦN ĐIỆN ELECTRICAL PARTS TÊN BẢN VẼ-TITLE OF DRAWING: BỐ SÚNG TÊN MỐC LOCATION OF ELECTRICAL CEMENT MUCKS NHÀ THẦU-CONSULTANT:  CÔNG TY CỔ PHẦN XÂY DỰNG VÀ MÔI TRƯỜNG VIỆT NAM VIET NAM CONSTRUCTION & ENVIRONMENT, JSC ADD: 33/2A TRƯỜNG CHINH - CẦU GIẤY - HÀ NỘI TEL: 04.3648688-7400 04.3648688-8041, VEC@VINEVN.LAM		ĐƠN VỊ-APPROVER:  CHỦ NHIỆM-MANAGER:  LÊ ANH TUẤN KIỂM-CHHECKED BY:  KS. HOÀNG TUẤN ANH CHỦ TRƯỞNG-CHIEF DESIGNER:  KS. LÊ MẠNH CƯỜNG THIẾT KẾ-DESIGNER:  KS. NGUYỄN VĂN HUÂN TỶ LỆ-SCALE: HOÀN THÀNH-DATE: /2020 BẢN VẼ SỐ-DRAWING NO.: BG-TL-D-03	
---	--	--	--	---	--	---	--

UBND THÀNH PHỐ BẮC GIANG
BAN QUẢN LÝ DỰ ÁN ĐẦU TƯ XÂY DỰNG SỐ 02
THIẾT KẾ BẢN VẼ THI CÔNG
ĐÀ PHÊ DUYỆT
Bắc Giang, ngày... tháng... năm 20...
HỌ VÀ TÊN NGƯỜI XÁC NHẬN: Nông Bằng Sơn
CHỨC VỤ: Phó giám đốc

BẢN HÀNH - VERSION:
LẦN - MODIFIED 1: / 2020
LẦN - MODIFIED 2: / 2020
LẦN - MODIFIED 3: / 2020
ĐẠI DIỆN CHỦ ĐẦU TƯ
REPRESENTATIVE OF THE CLIENT
BAN QUẢN LÝ DỰ ÁN ĐẦU TƯ XÂY DỰNG SỐ 2
THÀNH PHỐ BẮC GIANG
HÀNG CÔNG

Ngày... tháng... năm 20...
Chỉ huy trưởng công trình, Tư vấn Giám sát trường
THIẾT KẾ BẢN VẼ THI CÔNG
EQUIPMENT DESIGN DRAWINGS
HÀNG MỤC - ITEMS
ELECTRICAL - ALLOCATION
Se ghi danh Nguyễn Văn Hùng

TÊN BẢN VẼ - TITLE OF DRAWING: MẠNG ĐIỆN MẶT BẰNG
NHÀ THẦU - CONSULTANT: VINCE
CÔNG TY CỔ PHẦN XÂY DỰNG VÀ MÔI TRƯỜNG VIỆT NAM
VETNAM CONSTRUCTION & ENVIRONMENT JSC
HÀ THỊ PHÚ
TỶ LỆ / SCALE:
HOÀN THÀNH - DATE: /2020
BẢN VẼ SỐ - DRAWING NO: BG-TXL-D- BA

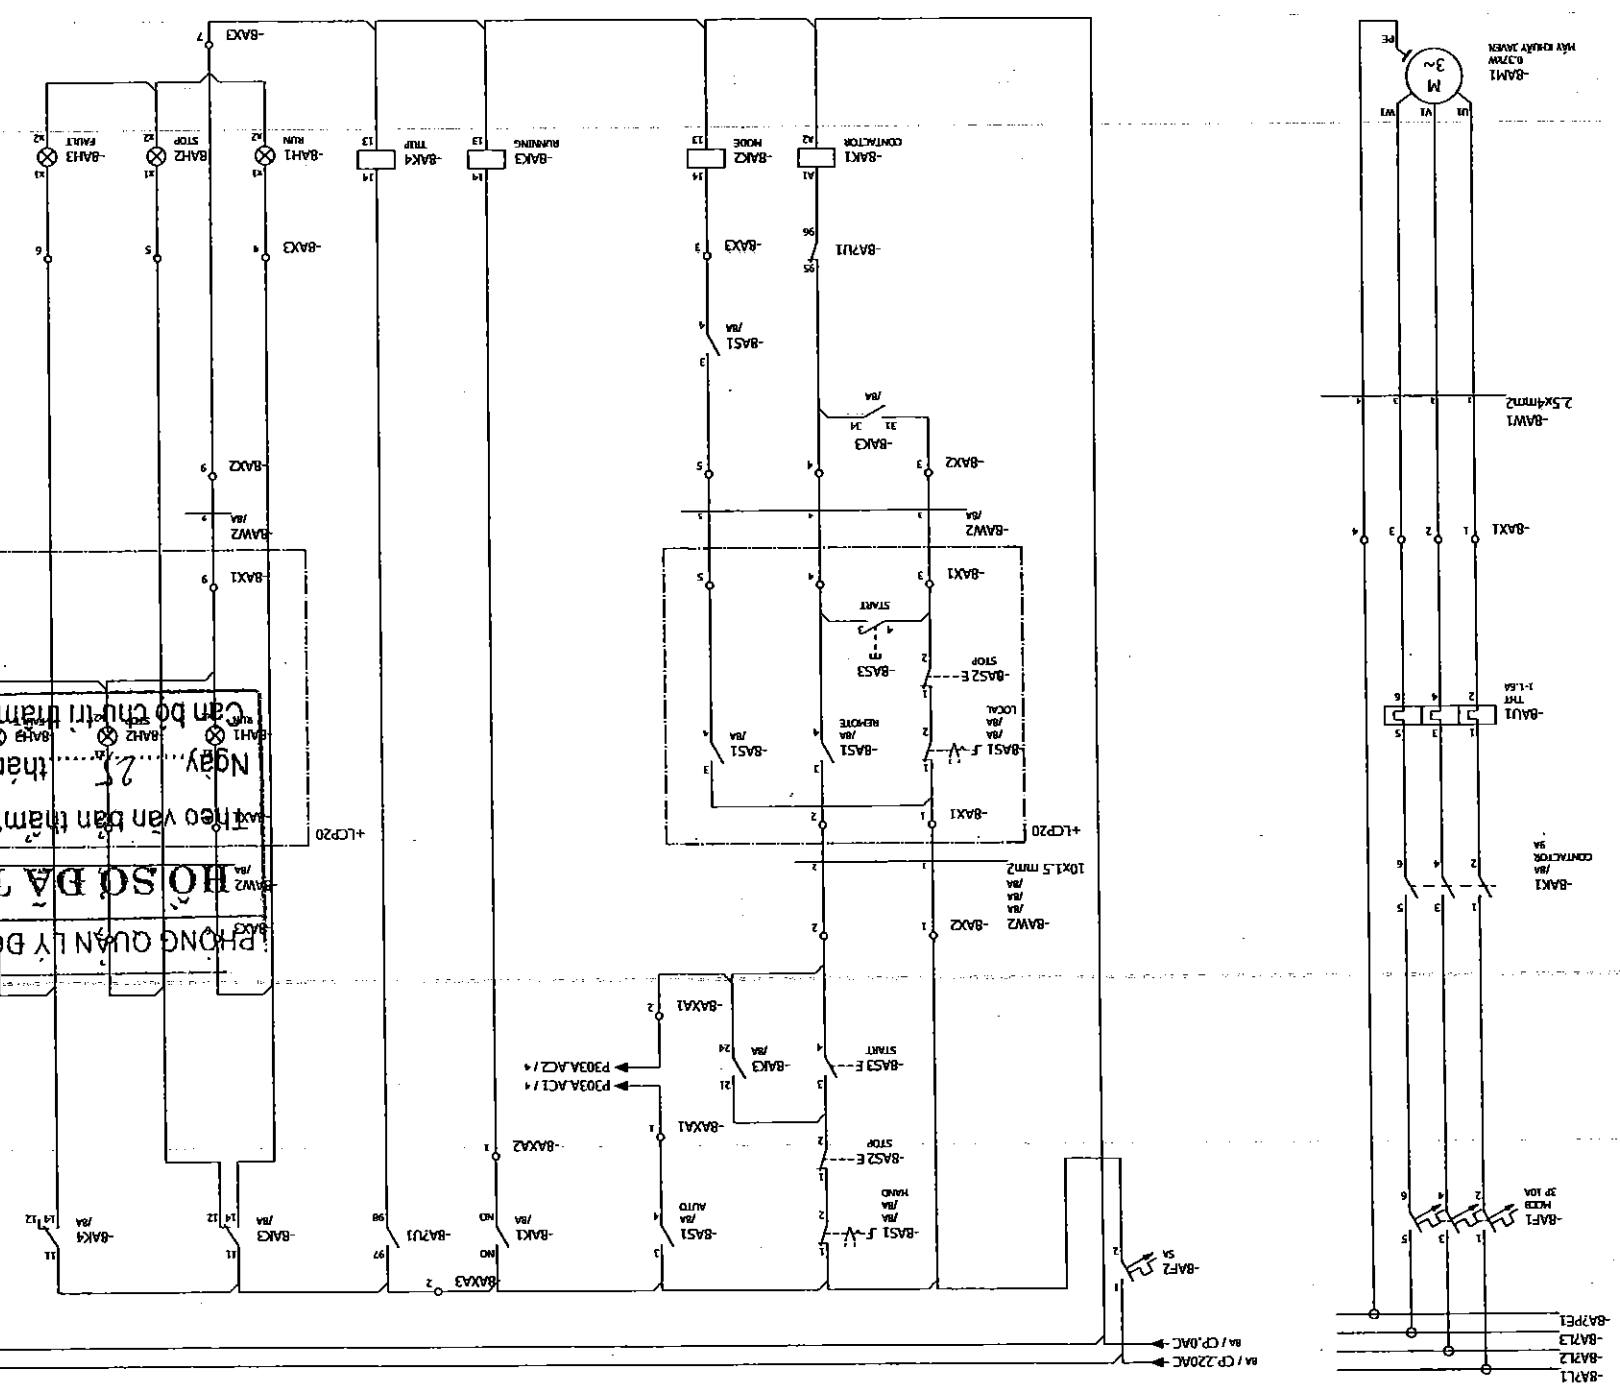

BẢN VẼ THIẾT KẾ ĐIỀU CHỈNH BỒ SÍNH

UBND THÀNH PHỐ BẮC GIANG
BAN QUẢN LÝ DỰ ÁN ĐẦU TƯ XÂY DỰNG SỐ 02

THIỆT KẾ BẢN VẼ THI CÔNG
ĐÃ PHÊ DUYỆT

Bắc Giang, ngày... tháng... năm 20...

HỌ VÀ TÊN NGƯỜI XÁC NHẬN: Nông Bằng Sơn
Chức vụ: Phó giám đốc

SƠ ĐỒ MỘT SỐ TỦ MCC4-NHÀ ĐIỆN ĐIỀU KHIỂN CẢI TẠO

BẢN VẼ ĐIỀU CHỈNH

SINGLE-WIRE DIAGRAM FOR CABINET MCC4 — REHABILITATED CONTROL ELECTRICAL BUILDING

HỒ SƠ ĐÀ THẠM ĐỊNH
Theo văn bản thẩm định số...
Ngày... tháng... năm 2020
Cán bộ chủ trì thẩm định...

BẢN HÀNH-VERSION:
LẦN-MODIFIED 1: / / 2020
LẦN-MODIFIED 2: / / 2020
LẦN-MODIFIED 3: / / 2020

ĐẠI DIỆN CHỦ ĐẦU TƯ
BAN QUẢN LÝ DỰ ÁN ĐẦU TƯ XÂY DỰNG SỐ 2
THÀNH PHỐ BẮC GIANG
CONSTRUCTION INVESTMENT PROJECT
MANAGEMENT UNIT NO.2, BẮC GIANG CITY

TÊN DỰ ÁN-PROJECT:
DỰ ÁN PHÁT TRIỂN CÁC ĐÔ THỊ HẠNH LẠNG
TIÊU VÙNG SÔNG MÊKÔNG (GMS) LẦN 2
DỰ ÁN THÀNH PHỐ BẮC GIANG
TREATMENT PLANT TOWN DEVELOPMENT PROJECT (GMS)
-BẮC GIANG CITY SUBPROJECT

GIAI ĐOẠN THIẾT KẾ-DESIGN PHASE:
THIỆT KẾ BẢN VẼ ĐIỀU CHỈNH BỔ SUNG
DETAIL DESIGN DRAWINGS FOR ADDITIONAL ADJUSTMENTS

HÀNG MỤC-ITEMS:
PHẦN ĐIỆN
ELECTRICAL PARTS

TÊN BẢN VẼ-TITLE OF DRAWING:
SƠ ĐỒ 1 SƠ TỬ TỦ MCC4
SINGLE-WIRE CABINET MCC4

NHÀ THẦU-CONSULTANT:
VINSE




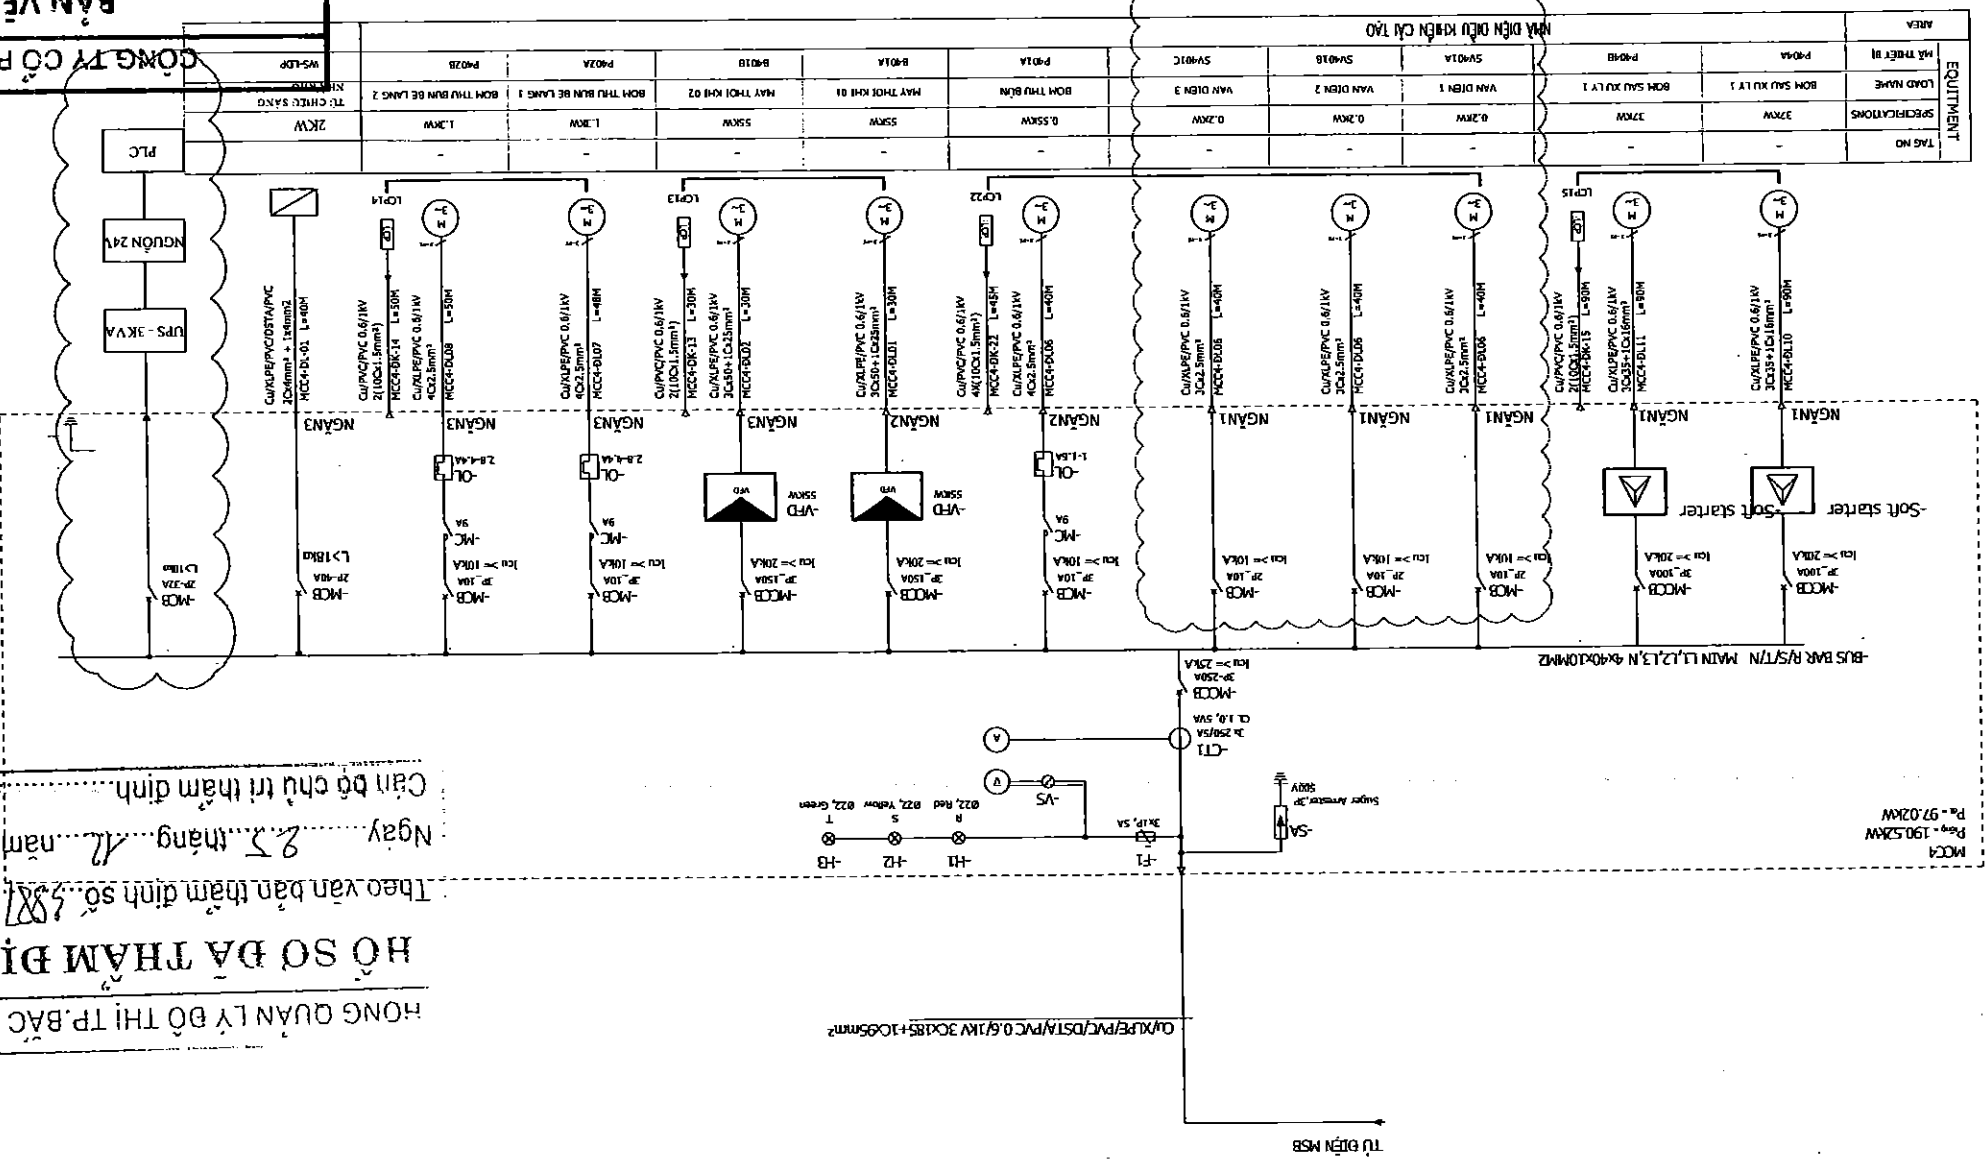

CHỖ CHỮ CHỮ ĐÓNG CHỮ
CÔNG TY CỔ PHẦN XÂY DỰNG VÀ
CƠ PHÂN

CHỖ CHỮ CHỮ ĐÓNG CHỮ
CÔNG TY CỔ PHẦN XÂY DỰNG VÀ
CƠ PHÂN

GHI CHÚ
- BỘ XUNG CẤP CU/XLPE/PVC 3X2.5MM² CHO VẠN ĐIỆN
- BỘ XUNG UPS 3KVA - 220VAC



THÔNG KÊ KHÔI LƯƠNG TỰ DIỆN MCCA NHÀ ĐIỆN ĐIỀU KHIỂN CẢI TẠO

THEO THIẾT KẾ ĐƯỢC PHÊ DUYỆT


STT	TÊN THIẾT BỊ	BON VỊ	KHOİ
1	TỦ ĐIỆN MCC4/CABINET MCC4		
1	Ngăn 1/Compartment 1		nữ cabinet
-	Và tủ điện trong nhà, K.T: R800x5700x2200mm, sơn tĩnh điện KAL 7035		
-	MCB 3P-250A Icu >= 25kA		cal/piece
-	BIẾN DÒNG 2505A/ CURRENT TRANSFORMER 250/5A		cal/piece
-	AMPE KẾ 250A/ AMPE METER		cal/piece
-	VOL KẾ 500V/ VOL. METER		cal/piece
-	CHUYÊN MẠCH VOL KẾ/ VOL. SWITCH		cal/piece
-	MCB 3P-32A Icu >= 10kA		cal/piece
-	MCB 3P-10A Icu >= 10kA		cal/piece
-	MCB 3P-100A Icu >= 20kA		cal/piece
-	Khởi động mềm 3P 400V 45kW/ soft start 3P 400V 45kW		cal/piece
-	Contactor 9A, 220VAC		cal/piece
-	Relay nhiệt/ Thermal relay		cal/piece
-	Chuyển mạch 3 vị, 2N0/ 3-position switch 2N0		cal/piece
-	Nhà nhàn có đèn 220VAC, màu xanh, 1N0/ Button with light 220 VAC, green 1N0		cal/piece
-	Nhà nhàn có đèn 220VAC, màu đỏ, 1N0/ Button with light 220 VAC, red 1N0		cal/piece
-	Đèn báo 220VAC, màu vàng/ Signal light 220 VAC, yellow		cal/piece
-	Relay trung gian 220VAC/ Intermediate relay 220 VAC		cal/piece
-	Quạt thông gió tủ điện/ Ventilator for cabinet		cal/piece
-	Phan chiếu sáng tủ/ Lights for cabinet		cal/piece
-	Công tắc cửa/ Door switch		cal/piece
-	Cảm biến nhiệt độ cho quạt/ Thermal sensor for fan		cal/piece
-	Cảm biến nhiệt độ cho sấy/ Thermal sensor for drying		cal/piece
-	Sấy tủ điện/ Dryer for cabinet		cal/piece
-	Thanh cái/Busbar		cal/piece
-	Cáp đấu động lực/Dynamic terminal		cal/piece
-	Cáp đấu điều khiển/ Control terminal		cal/piece
-	Phụ kiện lắp đặt/ Accessories		cal/piece
2	Ngăn 2/Compartment 2		nữ cabinet
-	Và tủ điện trong nhà, K.T: R800x5700x2200mm, sơn tĩnh điện KAL 7035		
-	MCB 3P-150A Icu >= 10kA		cal/piece
-	MCB 2P-16A Icu >= 10kA		cal/piece
-	Biến tần 3P, 400VAC, 45kW/ Inverter 3P, 400VAC, 45kW		cal/piece
-	Chuyển mạch 3 vị, 2N0		cal/piece
-	Nhà nhàn có đèn 220VAC, màu xanh, 1N0		cal/piece
-	Nhà nhàn có đèn 220VAC, màu đỏ, 1N0		cal/piece
-	Đèn báo 220VAC, màu vàng		cal/piece
-	Relay trung gian 220VAC		cal/piece
-	Quạt thông gió tủ điện		cal/piece
-	Đèn chiếu sáng tủ		cal/piece
-	Công tắc cửa		cal/piece
-	Cảm biến nhiệt độ cho quạt		cal/piece
-	Cảm biến nhiệt độ cho sấy		cal/piece
-	Sấy tủ điện		cal/piece
-	Thanh cái		cal/piece
-	Cáp đấu động lực		cal/piece
-	Cáp đấu điều khiển		cal/piece
-	Phụ kiện lắp đặt		cal/piece
3	Ngăn 3/Compartment 3		nữ cabinet
-	Và tủ điện trong nhà, K.T: R800x5700x2200mm, sơn tĩnh điện KAL 7035		
-	MCB 3P-150A Icu >= 20kA		cal/piece
-	MCB 2P-16A Icu >= 10kA		cal/piece
-	Biến tần 3P, 400VAC, 45kW/ Inverter 3P, 400VAC, 45kW		cal/piece
-	Chuyển mạch 3 vị, 2N0/ 3-position switch 2N0		cal/piece
-	Nhà nhàn có đèn 220VAC, màu xanh, 1N0		cal/piece
-	Nhà nhàn có đèn 220VAC, màu đỏ, 1N0		cal/piece
-	Đèn báo 220VAC, màu vàng		cal/piece
-	Relay trung gian 220VAC		cal/piece
-	Quạt thông gió tủ điện		cal/piece
-	Đèn chiếu sáng tủ		cal/piece
-	Công tắc cửa		cal/piece
-	Cảm biến nhiệt độ cho quạt		cal/piece
-	Cảm biến nhiệt độ cho sấy		cal/piece
-	Sấy tủ điện		cal/piece
-	Thanh cái		cal/piece
-	Cáp đấu động lực		cal/piece
-	Cáp đấu điều khiển		cal/piece
-	Phụ kiện lắp đặt		cal/piece

[illegible][illegible][illegible]

Chú thích: Khả năng thiết bị trong tủ điện như trên có thể thay đổi theo thực tế số lượng lắp đặt cá phưn tải điện là các thiết bị công nghệ trong nhà máy
Legend: The quantity of equipment in the electrical cabinet above may change according to the actual number of installation of electrical loads which are technological equipment in the plant.

STT/NO	TÊN THIẾT BỊ/ DEVICE NAME	ĐƠN VỊ UNIT	KHỐI LƯỢNG AMOUNT
1	TỦ ĐIỆN MCC4		
-	Cầu chì IP-5A	cái/piece	10
-	Role trung gian 24V, kèm đế	cái/piece	10
-	Bộ lưu điện UPS 3KVA, 220VAC	bộ/set	1

BẢNG KHỐI LƯỢNG TỰ ĐIỆN MCCA BỒ SUNG

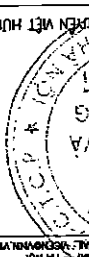BẢN HÀNH-VERSION: LẦN-MODIFIED 1: / / 2020 LẦN-MODIFIED 2: / / 2020 LẦN-MODIFIED 3: / / 2020		ĐẠI DIỆN CHỦ ĐẦU TƯ REPRESENTATIVE OF THE CLIENT BAN QUẢN LÝ DỰ ÁN ĐẦU TƯ XÂY DỰNG SỐ 2 THÀNH PHỐ BẮC GIANG CONSTRUCTION INVESTMENT PROJECT MANAGEMENT UNIT NO.2, BẮC GIANG CITY TÊN DỰ ÁN-PROJECT: DỰ ÁN PHÁT TRIỂN CÁC ĐÔ THỊ HẠNH LƯƠNG TIÊU VÙNG SÔNG MÊKÔNG (GMS) LẦN 2 DỰ ÁN THÀNH PHỐ MỚI THỊNH BẮC GIANG TREATMENT PLANT AREA UNDER SECOND GRANT MEKONG SUBREGION CORRIDOR TOWNS DEVELOPMENT PROJECT (GMS) -BẮC GIANG CITY SUBPROJECT		GIAI ĐOẠN THIẾT KẾ-DESIGN PHASE: THIẾT KẾ BÀN VẼ ĐIỀU CHỈNH BỐ SÚNG DETAIL DESIGN DRAWINGS FOR ADDITIONAL ADJUSTMENTS		HÀNG MỤC-ITEMS: PHẦN ĐIỆN ELECTRICAL PARTS		TÊN BẢN VẼ-TITLE OF DRAWING: THÔNG KÊ KHỐI LƯỢNG TỪ ĐIỆN MCCA NHÀ ĐIỆN TIỀN NHẬN CẢI TẠO LIST OF CABINET MCCA CABINET MCCA NHÀ THẦU-CONSULTANT: 		CHỨC THẨM-APPROVE: M SẮC LƯƠNG XÃ ĐỒNG VÀ CÔNG TY CHU NHỰA-MANAGER NGUYỄN VIỆT HÙNG 		KIỂM-CHHECKED BY: T/anh KS. HOÀNG TUẤN ANH CHỦ TRƯỞNG-CHIEF DESIGNER  KS. LÊ MẠNH CƯỜNG THIẾT KẾ-DESIGNER:  KS. NGUYỄN VĂN HUYỀN TỶ LỆ-SCALE: HOÀN THÀNH-DATE: /2020 BẢN VẼ SỐ-DRAWING NO.: BG-TX-D-11	
---	--	---	--	---	--	--	--	--	--	--	--	--	--

UBND THÀNH PHỐ BẮC GIANG
BAN QUẢN LÝ DỰ ÁN ĐẦU TƯ XÂY DỰNG SỐ 02

THIẾT KẾ BẢN VẼ THI CÔNG

ĐÀ PHÊ DUYỆT

Bắc Giang, ngày... tháng... năm 20...

CHỨC VỤ: Phó giám đốc

CHỮ KÝ:

BẢN HÀNH - VERSION:	BẢN - MODIFIED 1: / 2020	BẢN - MODIFIED 2: / 2020	BẢN - MODIFIED 3: / 2020
BẢN QUẢN LÝ DỰ ÁN ĐẦU TƯ XÂY DỰNG SỐ 2	THÀNH PHỐ BẮC GIANG	CONSTRUCTION INVESTMENT PROJECT	MANAGEMENT UNIT NO.2, BẮC GIANG CITY
TÊN DỰ ÁN - PROJECT	DỰ ÁN PHÁT TRIỂN CÁC ĐÔ THỊ HÀNH LANG	TRÊN VÙNG SÔNG MÊKONG (GMS) LẦN 2	DỰ ÁN THÀNH PHỐ TỈNH BẮC GIANG
TREATMENT PLANT ITEM UNDER SECOND	GREAT MEKONG SUBREGION CORRIDOR	TOWNS DEVELOPMENT PROJECT (GMS)	BẮC GIANG CITY SUBPROJECT
GIẢI ĐOẠN THI CÔNG - CONSTR.PHASE	THIẾT KẾ BẢN VẼ THIẾT BỊ	EQUIPMENT DESIGN DRAWINGS	HÀNG MỤC - ITEMS
ĐIỆN - TỬ ĐỘNG HÓA	ĐIỆN - TỬ ĐỘNG HÓA	ĐIỆN - TỬ ĐỘNG HÓA	HÀNG MỤC - ITEMS
TÊN BẢN VẼ - TITLE OF DRAWING	CONTROL BLOWER BA01A	MÁY THỜI KHÍ BA01A	NHÀ THẦU - CONSULTANT
VINSE	CÔNG TY CỔ PHẦN VÀNG VÀ MÔI TRƯỜNG VIỆT NAM	VIETNAM CONSTRUCTION & ENVIRONMENT JSC	ADD: 32/3 TRƯỜNG TRẦN HẠNG KHÁNH, P. BẮC, TP. HỒ CHÍ MINH
CHỦ NHIỆM - MANAGER:	NGUYỄN VIỆT HÙNG	CHỦ NHIỆM - MANAGER:	NGUYỄN VIỆT HÙNG
Kiểm tra - CHECKED BY:	LE ANH TUẤN	Kiểm tra - CHECKED BY:	LE ANH TUẤN
Thiết kế - DESIGNER:	TRẦN VIỆT DŨNG	Thiết kế - DESIGNER:	TRẦN VIỆT DŨNG
HÀ THỊ PHU	TY LỆ / SCALE:	HOÀN THÀNH - DATE:	BẢN VẼ SỐ - DRAWING NO: BG-TXL-D- 11A


PHÒNG QUẢN LÝ ĐÔ THỊ TP. BẮC GIANG
Theo văn bản tham định số: 88/SL-QĐT
Ngày 25 tháng 12 năm 2020
Cán bộ chủ trì tham định

CÔNG TY CỔ PHẦN KỸ THUẬT SEEN
BẢN VẼ HOÀN CÔNG
Ngày... tháng... năm 20...

Người lập
Chỉ huy trưởng công trình
Tư vấn Giám sát trường

THIẾT KẾ - DESIGNER:
TRẦN VIỆT DŨNG

BẢN VẼ SỐ - DRAWING NO: BG-TXL-D- 11A

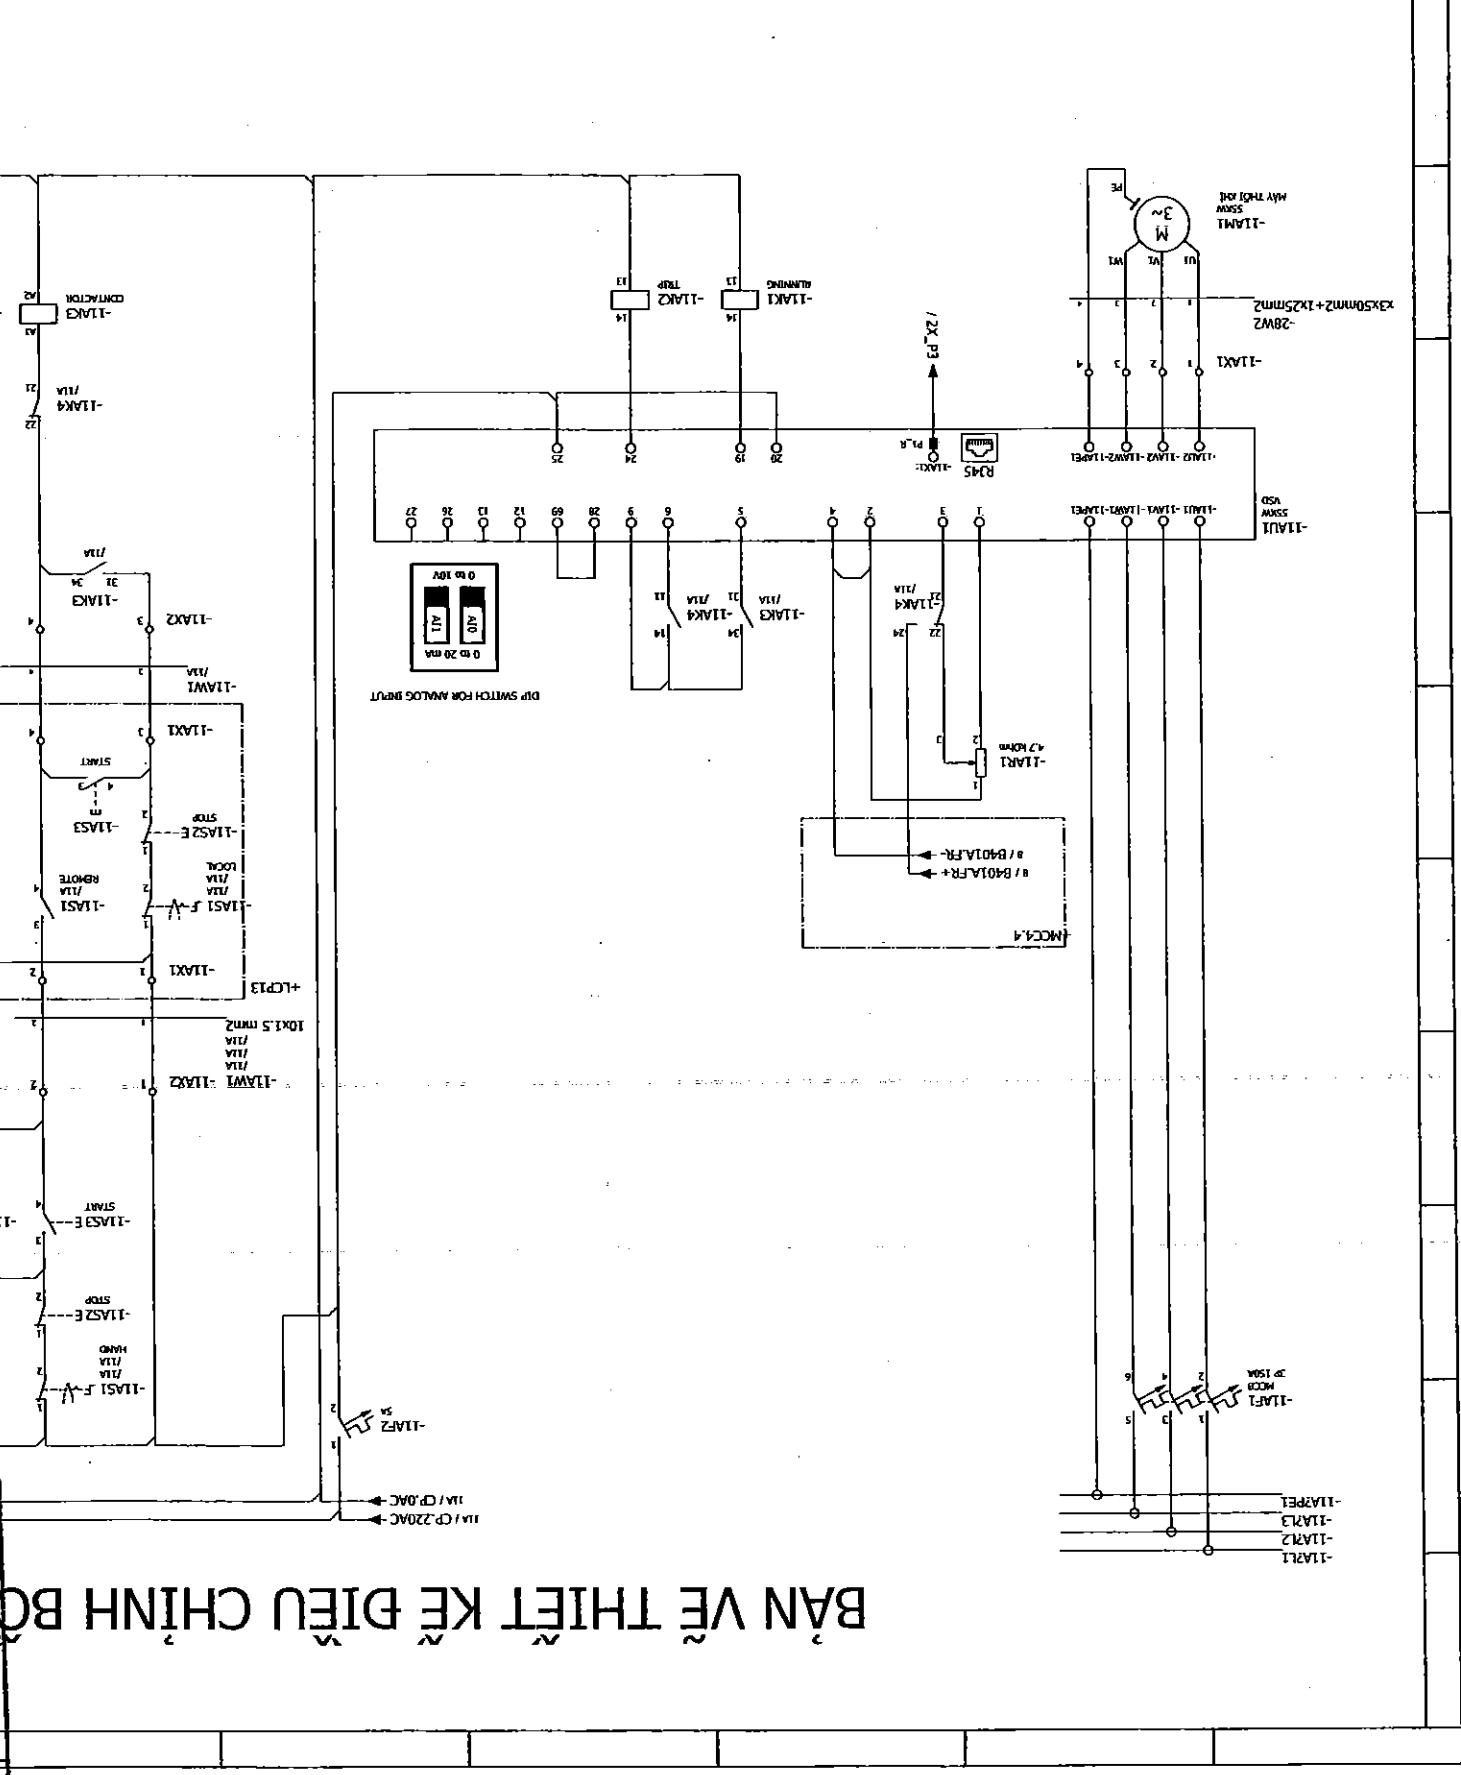

BAN QUẢN LÝ DỰ ÁN ĐẦU TƯ XÂY DỰNG SỐ 02
THÀNH PHỐ BẮC GIANG
CONSTRUCTION INVESTMENT PROJECT
MANAGEMENT UNIT NO.2, BAC GIANG CITY
TÊN DỰ ÁN-PROJECT:
DỰ ÁN PHÁT TRIỂN CÁC BỐ THỊ HẠNH LƯƠNG
TIỂU VÙNG SÔNG MÊKÔNG (GMS) LẦN 2
TRATMENT PLANT TREAT UNDER SECOND GREAT MEKONG
SUBREGION CORRIDOR TOWNS DEVELOPMENT PROJECT (GMS)
-BAC GIANG CITY SUPERPROJECT
GIAI ĐOẠN THIẾT KẾ-DESIGN PHASE:
THIẾT KẾ BẢN VẼ ĐIỀU CHỈNH BỐ SUNG
DETAIL DESIGN DRAWINGS FOR ADDITIONAL ADJUSTMENTS
HANG MỤC-ITEMS:
PHẦN ĐIỆN
ELECTRICAL PARTS
TÊN BẢN VẼ-TITLE OF DRAWING:
MẶT BẰNG CẤP ĐIỆN NHÀ XỬ LÝ BÙN
BAN HÀNH-VERSION:
LẦN-MODIFIED 1: / /2020
LẦN-MODIFIED 2: / /2020
LẦN-MODIFIED 3: / /2020

THIẾT KẾ BẢN VẼ THI CÔNG
ĐÃ PHÊ DUYỆT
Bac Giang, ngày...tháng...năm 20...
HỌ VÀ TÊN NGƯỜI XÁC NHẬN: Nông Bằng Sơn
CHỨC VỤ:
CHỦ KỸ:


PHÒNG QUẢN LÝ BỐ THỊ TP. BẮC GIANG
HỒ SƠ BÀN THẨM ĐỊNH
Theo văn bản thẩm định số...38718C-014
Ngày...tháng...năm...
Cán bộ chủ trì thẩm định

CÔNG TY CỔ PHẦN KỸ THUẬT SEEN
BAN VẼ HOÀN CÔNG
Ngày...tháng...năm 20...
Chỉ huy trưởng công trình
Người lập
Tư vấn giám sát trưởng
NGUYỄN VIỆT HÙNG
NGƯỜI NHÌM-MANAGER
LÊ ANH TUẤN
KIỂM-CHIECKED BY:
KS. HOÀNG TUẤN ANH
CHỦ TRÌ-CHIEF DESIGNER:
KS. LÊ MẠNH CƯỜNG
THIẾT KẾ-DESIGNER:
KS. NGUYỄN VĂN HƯÂN
TỶ LỆ-SCALE:
HOÀN THÀNH-DATE:
BẢN VẼ-S5-DRAWING NO.:

BG-TXL-0-13

MẶT BẰNG CẤP ĐIỆN NHÀ XỬ LÝ BÙN/ POWER SUPPLY PLAN OF SLUDGE TREATMENT BUILDING


THEO THIẾT KẾ ĐƯỢC PHÊ DUYỆT

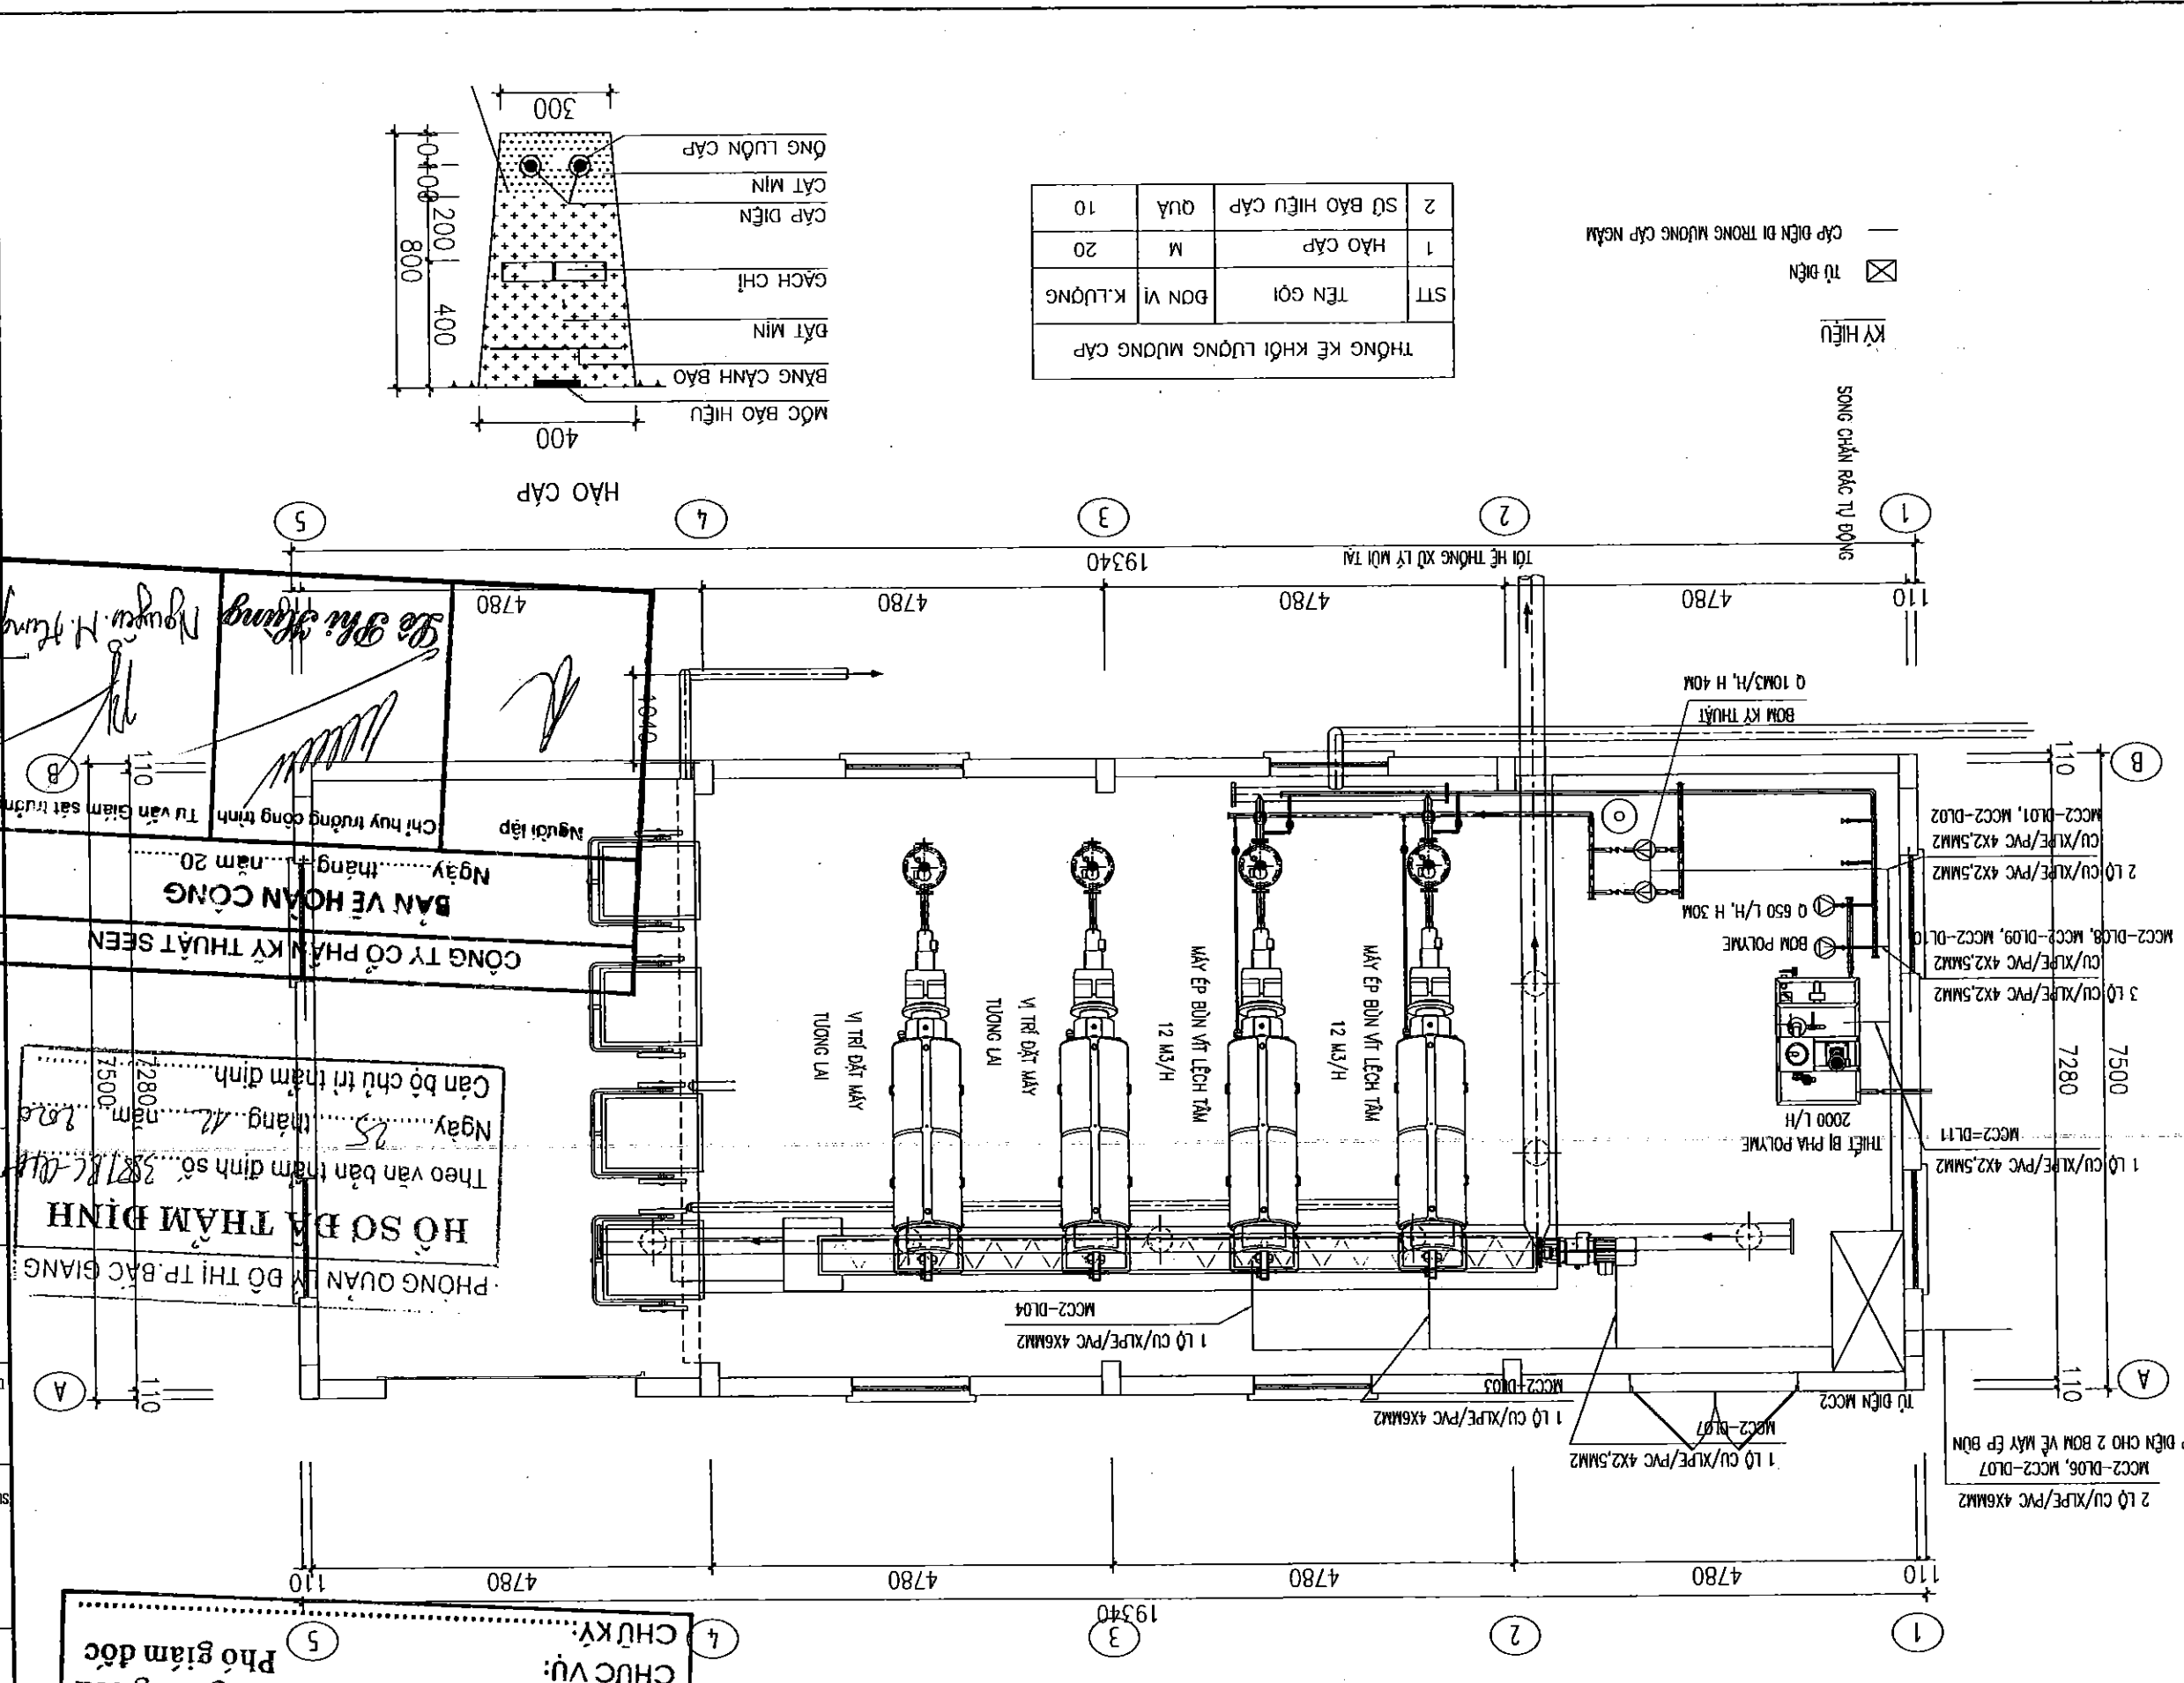

STT	TÊN GỒI	ĐƠN VỊ	K.LƯỢNG
1	HÀO CẤP	M	20
2	SỪ BẢO HIỆU CẤP	QUẢ	10

THÔNG KẾ KHỐI LƯỢNG MƯỜNG CẤP

KÝ HIỆU
TỦ ĐIỆN
CẤP ĐIỆN ĐI TRONG MƯỜNG CẤP NGẦM

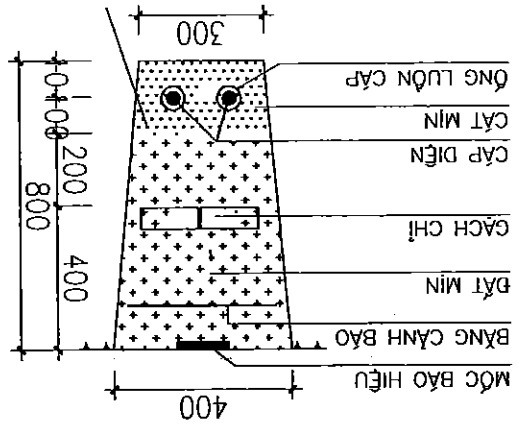

UBND THÀNH PHỐ BẮC GIANG
BAN QUẢN LÝ DỰ ÁN ĐẦU TƯ XÂY DỰNG SỐ 02
THÀNH PHỐ BẮC GIANG
CONSTRUCTION INVESTMENT PROJECT
MANAGEMENT UNIT NO.2, BAC GIANG CITY
TÊN DỰ ÁN-PROJECT:
DỰ ÁN PHÁT TRIỂN CÁC ĐÔ THỊ MỚI LAM
THỊ VÙNG SÔNG MÊKONG (GMS) LAM 2
DỰ ÁN THÀNH PHẦN TỈNH BẮC GIANG
TRATMENT PLANT ITEM UNDER SECOND GREAT MEXONG
SUBREGION CORRIDOR TOWNS DEVELOPMENT PROJECT (GMS)
GIAI ĐOẠN THIẾT KẾ-DESIGN PHASE:
THIẾT KẾ BẢN VẼ ĐIỀU CHỈNH BỐ SÚNG
DETAIL DESIGN DRAWINGS FOR ADDITIONAL ADJUSTMENTS
HANG MỤC-ITEMS:
PHẦN ĐIỆN
ELECTRICAL PARTS
TÊN BẢN VẼ-TITLE OF DRAWING:
MẶT BẰNG CẤP ĐIỆN NHÀ XỬ LÝ Bùn
BẢN THẢO-CONSULTANT:
VINE
CÔNG TY CỔ PHẦN XÂY DỰNG VÀ MÔI TRƯỜNG VIỆT NAM
VIET NAM CONSTRUCTION & ENVIRONMENT, JSC

PHÒNG QUẢN LÝ ĐÔ THỊ TP. BẮC GIANG
HỒ SƠ BÀ THẨM ĐỊNH
Theo văn bản thẩm định ngày 25 tháng 12 năm 2020.
Cán bộ chịu trách nhiệm
Ngày 25 tháng 12 năm 2020.

CÔNG TY CỔ PHẦN KỸ THUẬT SEEN
BẢN VẼ HOÀN CÔNG


Người lập
Chỉ huy trưởng công trình
Tư vấn Giám sát

BẢN HÀNH-VERSION:
LẦN-MODIFIED 1: / / 2020
LẦN-MODIFIED 2: / / 2020
LẦN-MODIFIED 3: / / 2020
ĐẠI DIỆN CHỦ ĐẦU TƯ
REPRESENTATIVE OF THE CLIENT
BAN QUẢN LÝ DỰ ÁN ĐẦU TƯ XÂY DỰNG SỐ 2
THÀNH PHỐ BẮC GIANG
CONSTRUCTION INVESTMENT PROJECT
MANAGEMENT UNIT NO.2, BAC GIANG CITY

BẢN VẼ SỐ-DRAWING NO.: BG-TX-0-14
HOÀN THÀNH-DATE: / 2020
TỶ LỆ-SCALE:
KS. NGUYỄN VĂN HUÂN

TT	DIỆN GIẢI	ĐƠN VỊ	SỐ LƯỢNG
1	MÀNG CẤP MÀ KÉM, CỎ NÁP DÂY, KT 400X100X2MM	M	3
2	MÀNG CẤP MÀ KÉM, CỎ NÁP DÂY, KT 300X100X2MM	M	10
3	MÀNG CẤP MÀ KÉM, CỎ NÁP DÂY, KT 200X100X2MM	M	10
4	GIAM THANG, KT 400X300X2MM	CÁI	1
5	T MÀ KÉM, CỎ NÁP KT 300X100X2MM	CÁI	1
6	GOC VUÔNG 90, KT 300X100X2MM	CÁI	1
7	PHỤ KIỆN LẮP ĐẶT (NỘI MÀNG CẤP, GIÁ ĐỖ,...)	LÔ	1

GH CHÚ:
- MÀNG CẤP SỬ DỤNG LOẠI CỎ NÁP DÂY, MÀ KÉM NHƯNG NÔNG
- CHIỀU DÂY VẬT LIỆU MÀNG CẤP 2MM
- GIÁ ĐỖ MÀNG CẤP, THANH NỐI VÀ CÁC BULONG CÙNG PHẢI ĐƯỢC MÀ KÉM PHÙ HỢP
/ CẤP MÀNG CẤP DÌ LÊN

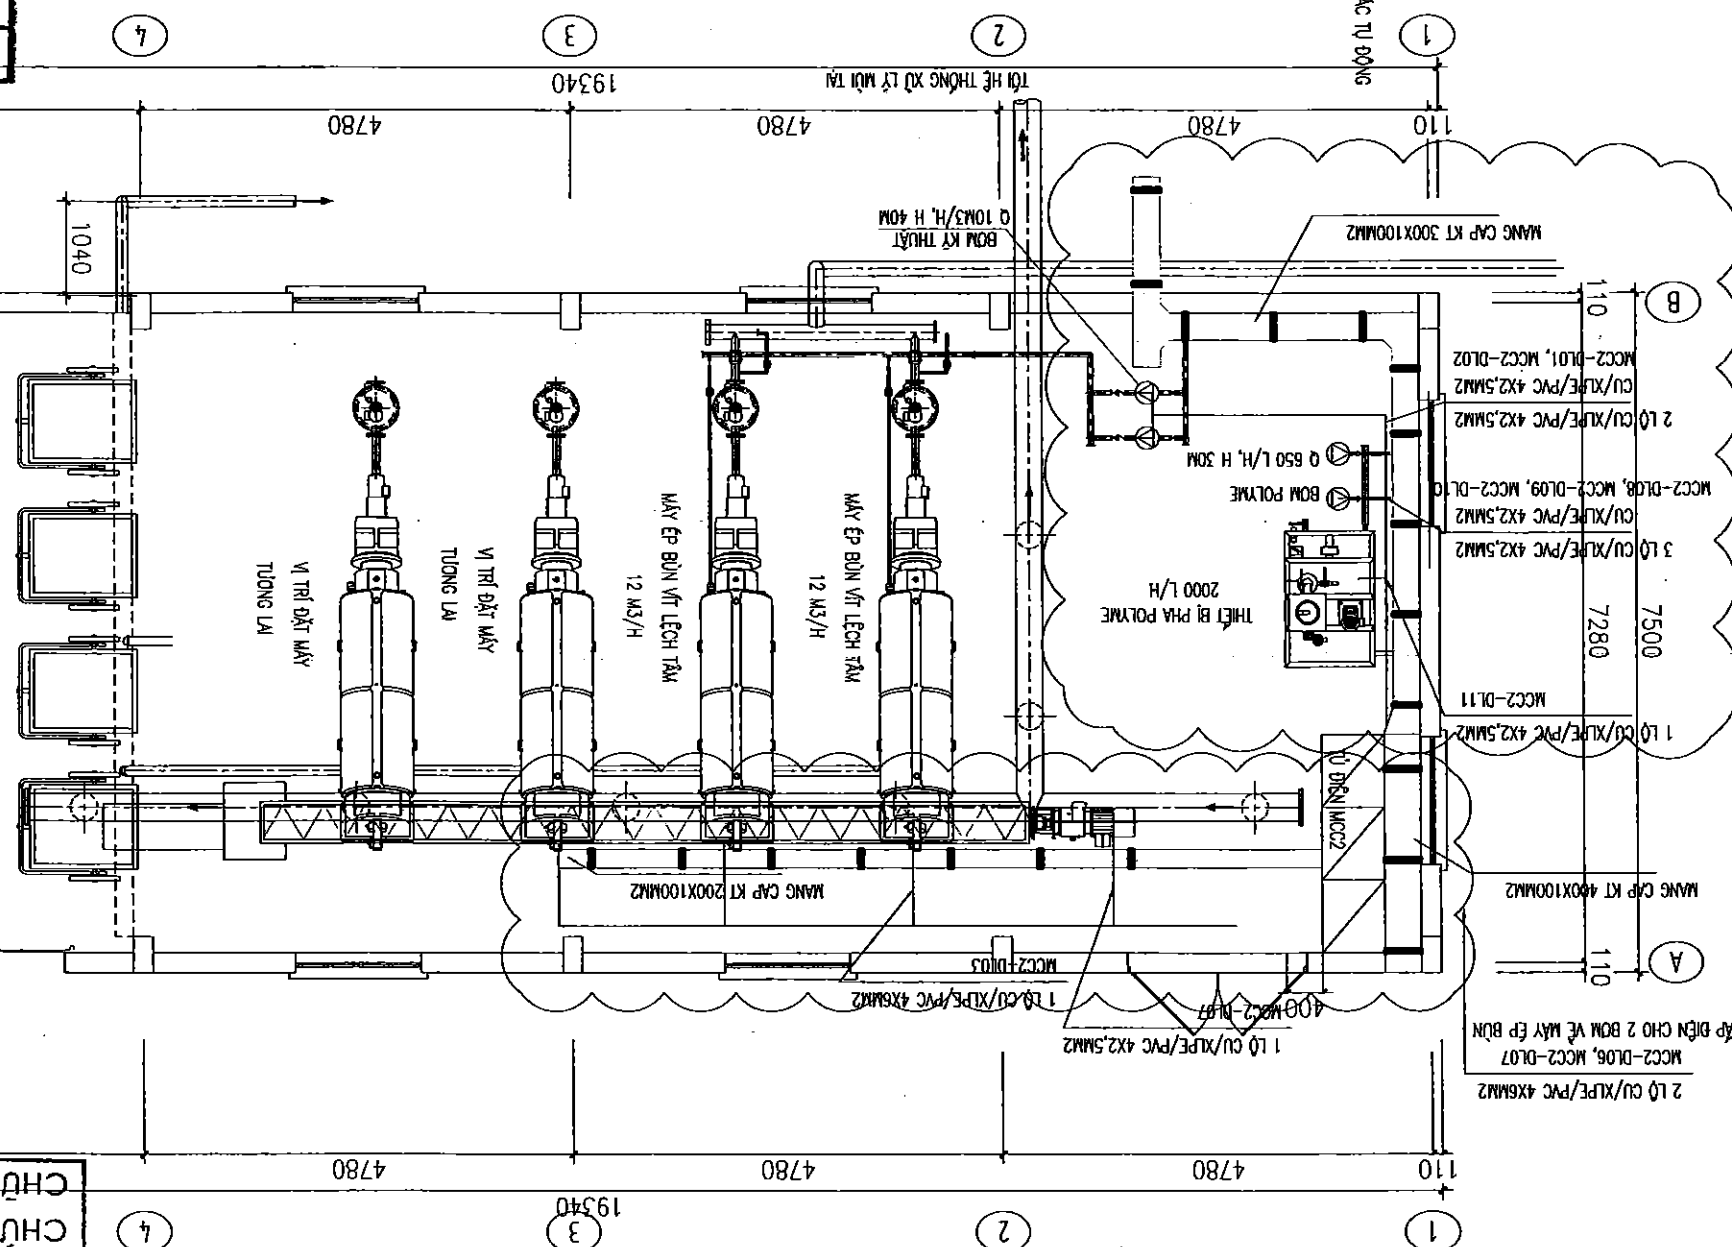

BẢN VẼ ĐIỀU CHỈNH
MẶT BẰNG CẤP ĐIỆN NHÀ XỬ LÝ Bùn/ POWER SUPPLY PLAN OF SLUDGE TREATMENT
HỌ VÀ TÊN NGƯỜI XÁC NHẬN: Nông Bằng Sơn
CHỨC VỤ: Phó giám đốc

[illegible]


UBND THÀNH PHỐ BẮC GIANG
BAN QUẢN LÝ DỰ ÁN ĐẦU TƯ XÂY DỰNG SỐ 02
THIỆT KẾ BÀN VẼ THI CÔNG
ĐÃ PHÊ DUYỆT
 Bắc Giang, ngày.....tháng.....năm 20.....
 HỌ VÀ TÊN NGƯỜI XÁC NHẬN: Nông Bằng Sơn
 CHỨC VỤ: Phó giám đốc
 CHỮ KÝ:

PHÒNG QUẢN LÝ ĐÔ THỊ TP. BẮC GIANG
 HỒ SƠ ĐÃ THẨM ĐỊNH
 Theo văn bản thẩm định số.....
 Ngày.....tháng.....năm.....
 Cán bộ chủ trì thẩm định.....


CÔNG TY CỔ PHẦN KỸ THUẬT SEEN
BÀN VẼ HOÀN CÔNG
 Ngày.....tháng.....năm 20.....

Người lập 	Chỉ huy trưởng công trình 	Tư vấn Giám sát 
--	--	--

400

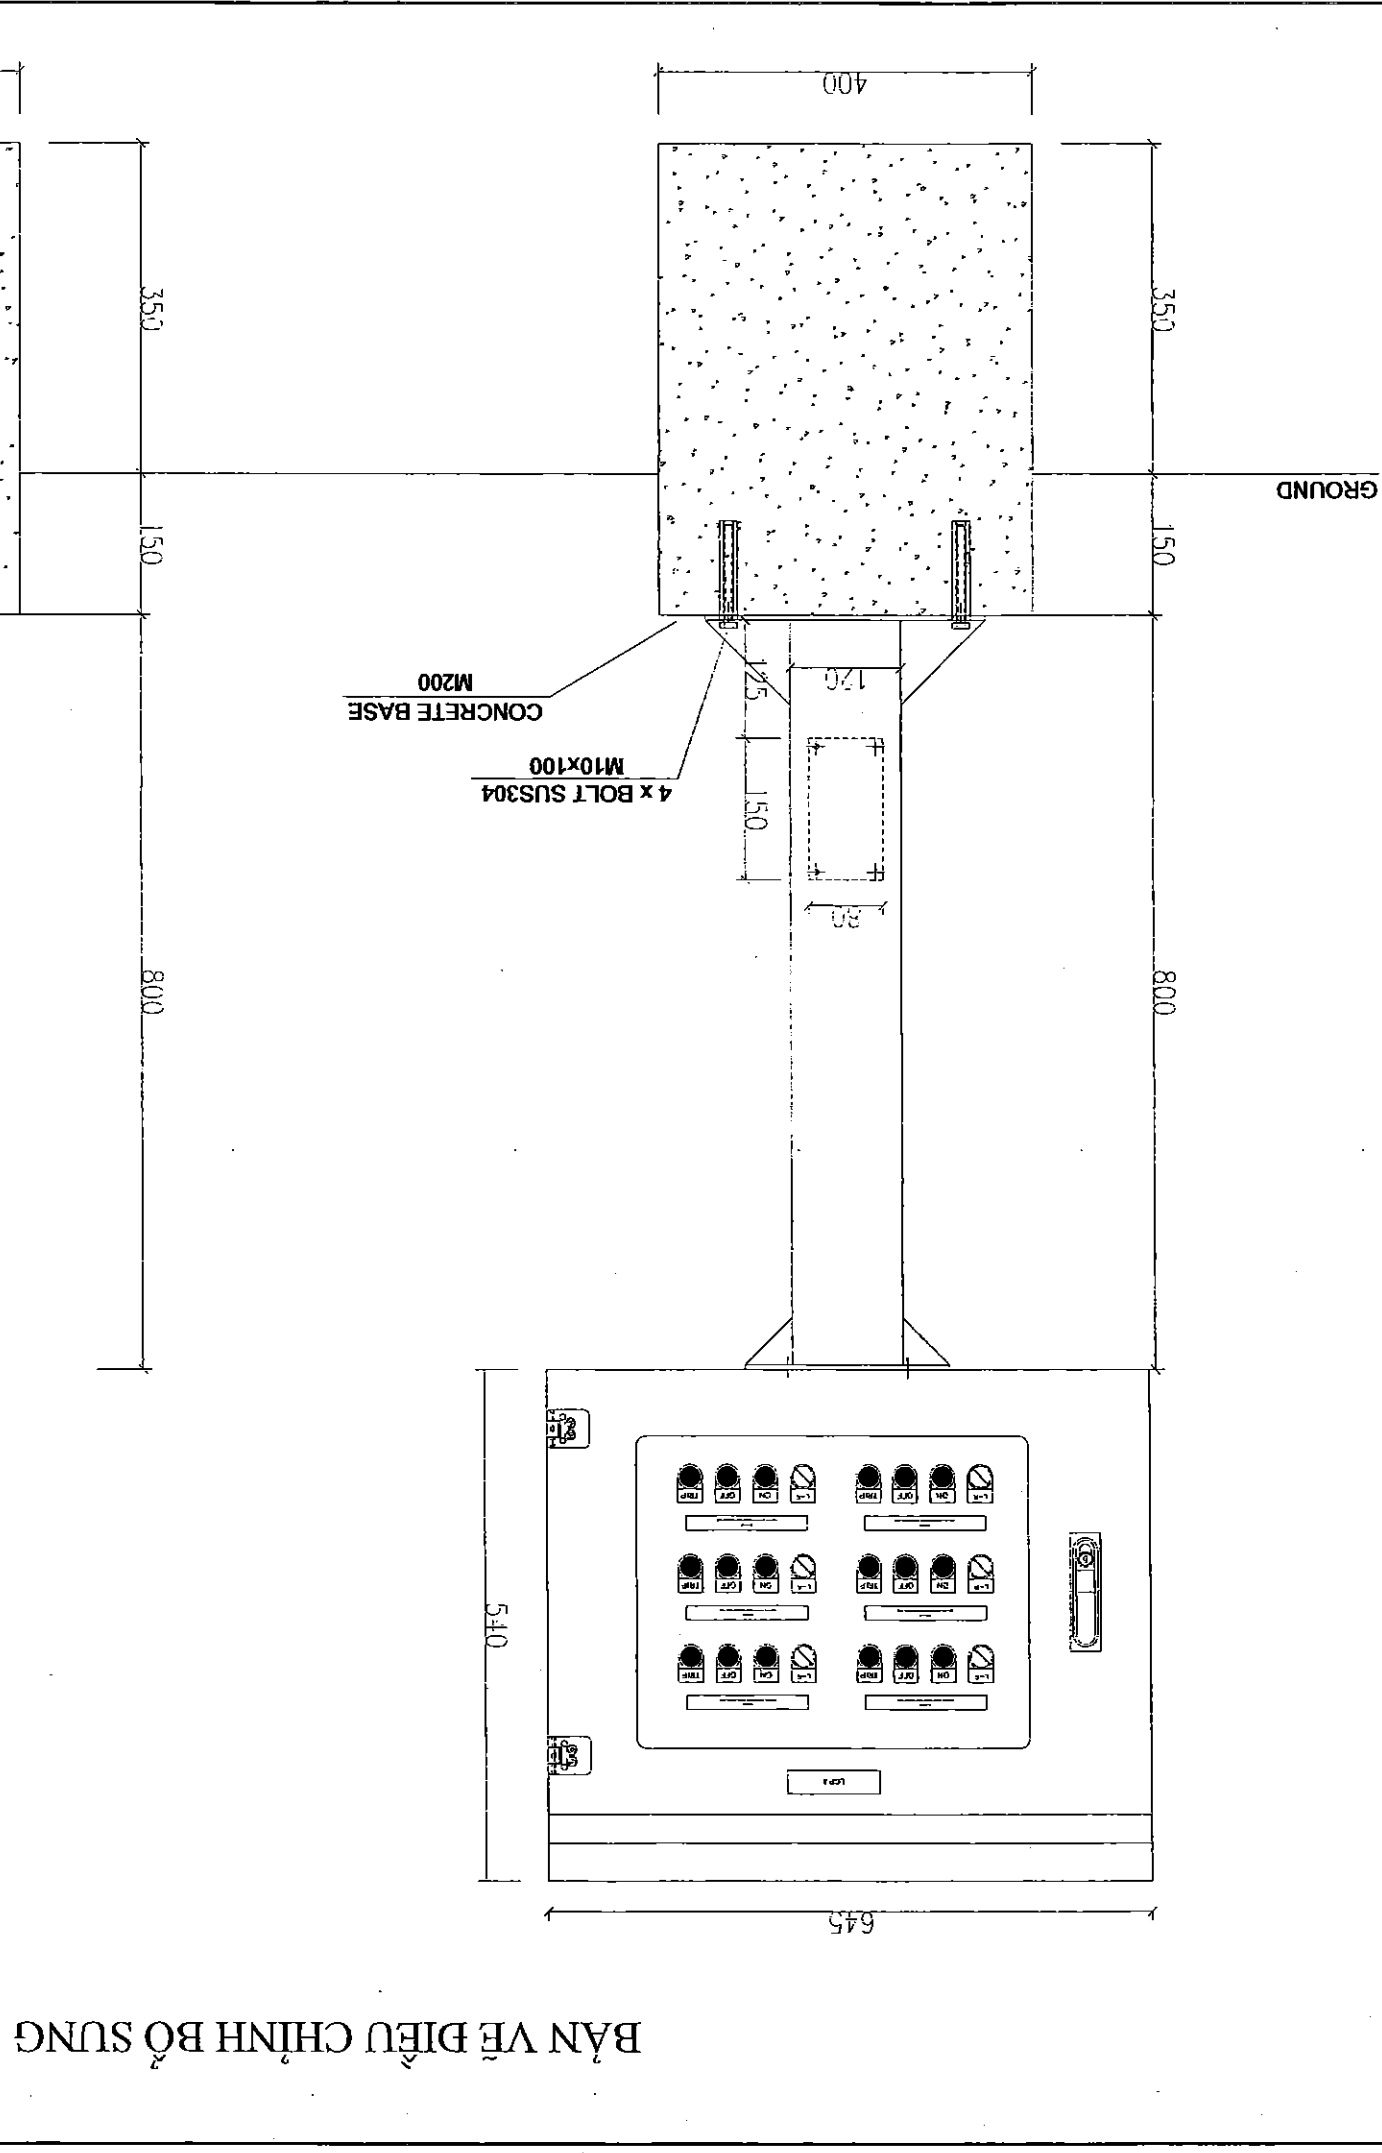

BẢN VỀ ĐIỀU CHỈNH BỘ SƯNG

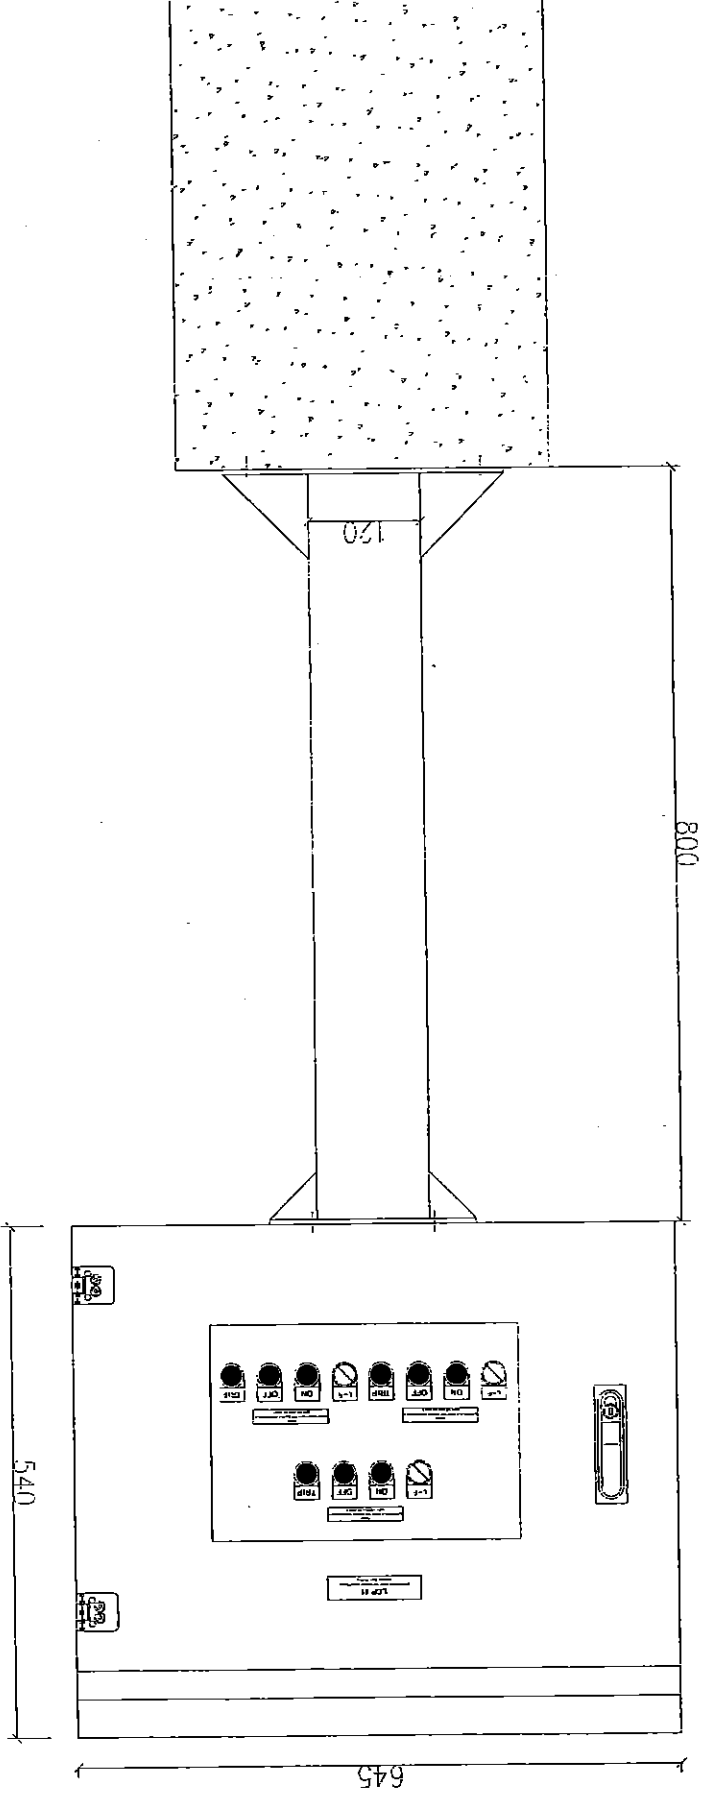

UBND THÀNH PHỐ BẮC GIANG
BAN QUẢN LÝ DỰ ÁN ĐẦU TƯ XÂY DỰNG SỐ 02
THIỆT KẾ BÀN VẼ THI CÔNG
BÀ PHỄ DUYẾT
Bắc Giang, ngày tháng năm 20.....
HỌ VÀ TÊN NGƯỜI XÁC NHẬN: Nông Bang Sơn
CHỨC VỤ: Phó giám đốc
CHỖ CHỮ KÝ:

PHÒNG QUẢN LÝ ĐÔ THỊ TP. BẮC GIANG

HỒ SƠ ĐÀ THẨM ĐỊNH

Theo văn bản thẩm định số: 3887/LC-TH

Ngày.....25.....tháng.....12.....năm.....2020

Cán bộ chủ trì thẩm định.....

CÔNG TY CỔ PHẦN KỸ THUẬT SEEN
BẢN VỆ HOÀN CÔNG
Ngày.....tháng.....năm 20.....

Người lập	Chỉ huy trưởng công trình	Tư vấn Giám sát trưởng
-----------	---------------------------	------------------------

























BẢN VỆ HOÀN CÔNG

CÔNG TY CỔ PHẦN KỸ THUẬT SEEN



HO SO DA THAM DINH

PHONG QUAN LY DO THI TP. BAC GIANG

[illegible]

DETAIL DESIGN D

514 504

SUBREGION CODE:





Phó giám đốc



Ngày.....tháng.....năm 20.....

ĐIỀU 1. - NẾU

DÂN ĐẠO TỰ XÂY DỰNG SỐ 2

~~THANH PHO BAC GIANG~~

BẢN VỀ ĐIỀU CHỈNH BỘ SƯNG

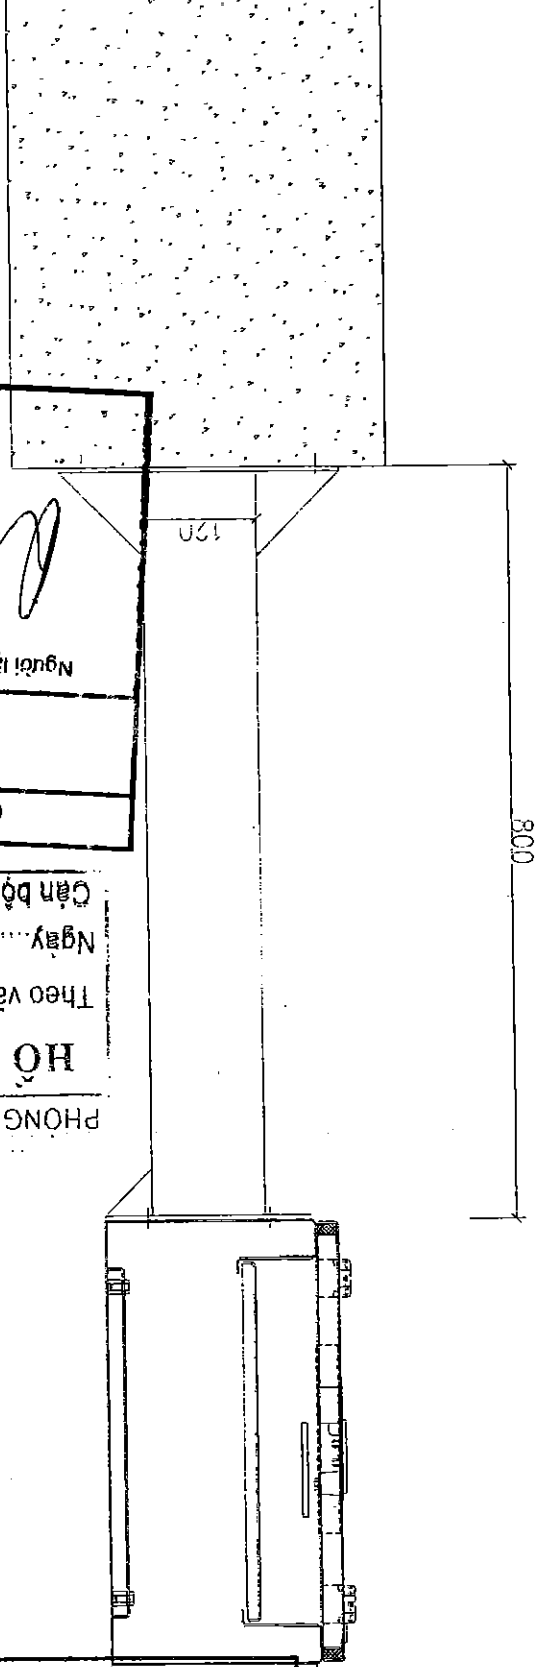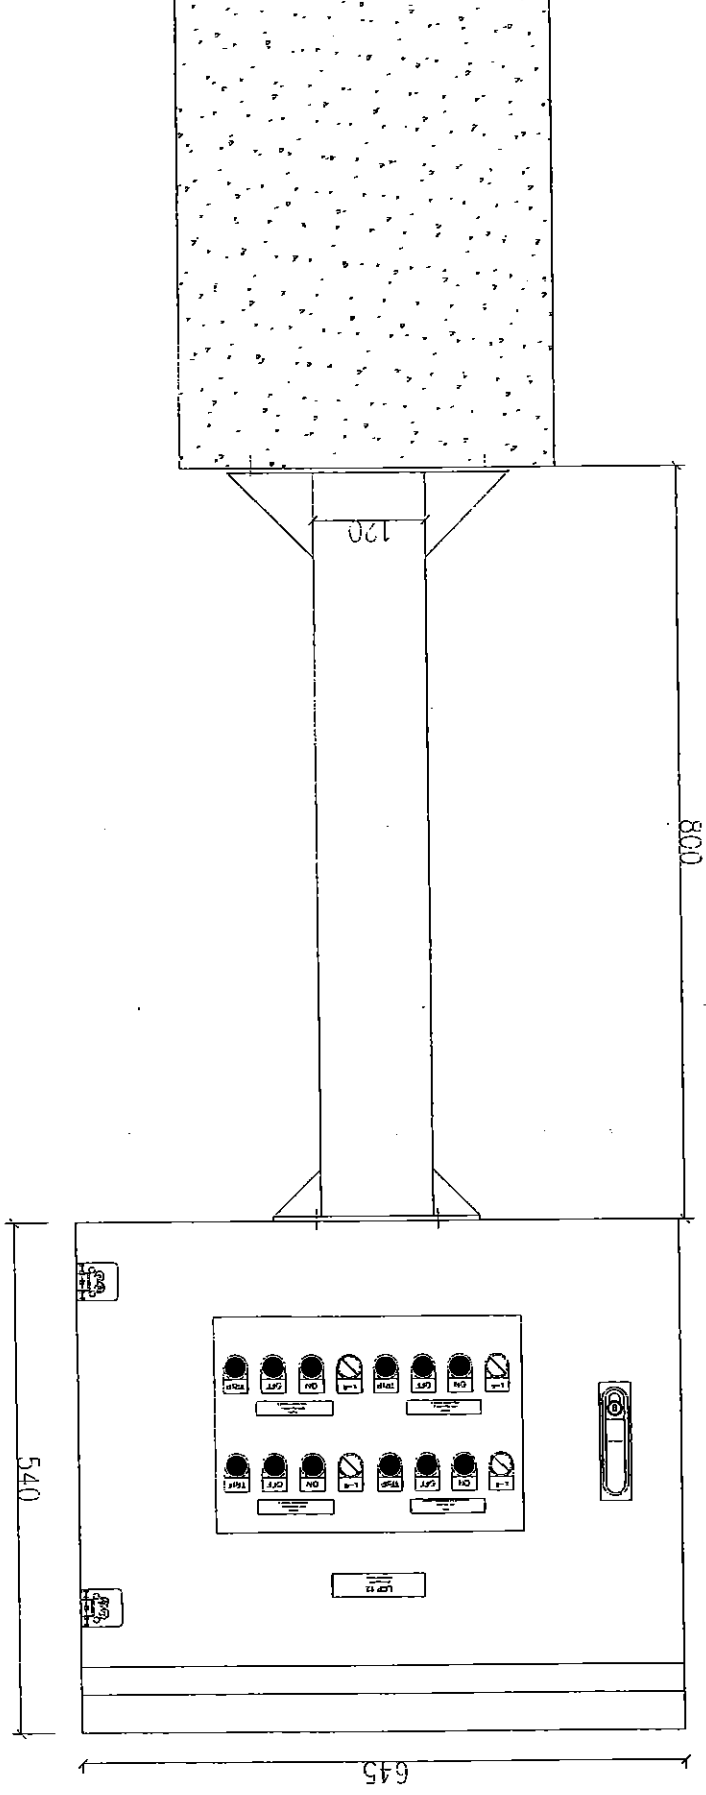

ĐẢNG THÀNH PHỐ BẮC GIANG
BAN QUẢN LÝ DỰ ÁN ĐẦU TƯ XÂY DỰNG SỐ 02
THIỆT KẾ BÀN VẼ THI CÔNG
BẰNG PHẪU DẪN
Bắc Giang, ngày.....tháng.....năm 20.....
HỌ VÀ TÊN NGƯỜI XÁC NHẬN: Nông Bằng Sơn
CHỨC VỤ: Phó giám đốc
CHỮ KÝ:



PHÒNG QUẢN LÝ ĐÔ THỊ TP. BẮC GIANG





HỒ SƠ DÃ THẨM ĐỊNH


Theo văn bản thẩm định số 388/BC-ĐTN

Ngày 25 tháng 12 năm 2020

Cán bộ chủ trì thẩm định

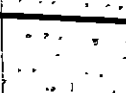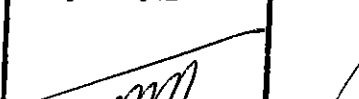		
Người lập	Chỉ huy trưởng công an	Tư vấn Giải
Ngày tháng năm 20.....		
BAN VỆ HOÀN CÔNG		
CÔNG TY CỔ PHẦN KỸ THUẬT SEEN		

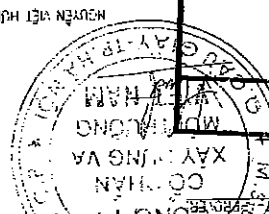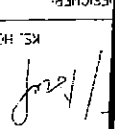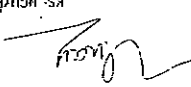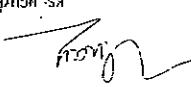BẢN HÀNH-VERSION:		LÊN-MODIFIED 1: / / 2020	LÊN-MODIFIED 2: / / 2020	LÊN-MODIFIED 3: / / 2020
BẢN QUẢN LÝ DỰ ÁN ĐẦU TƯ XÂY DỰNG SỐ 2				
THÀNH PHỐ BẮC GIANG				
CONSTRUCTION INVESTMENT PROJECT				
QUẢN LÝ DỰ ÁN-PROJECT				
DỰ ÁN PHÁT TRIỂN CÁC BỜ THỊ HẸN LẠNG				
DỰ ÁN THÀNH PHẦN THỊ HẸN BẮC GIANG				
TRÉATMENT PLANT ITMA UNDER SECOND GREAT MEKONG				
SUBREGION CORRIDOR TOWNS DEVELOPMENT PROJECT (GANS)				
SỬA ĐOẠN THIẾT KẾ-DESIGN PHASE:				
THIẾT KẾ BẢN VẼ ĐIỀU CHỈNH BỐ SUNG				
DETAIL DESIGN DRAWINGS FOR ADDITIONAL ADJUSTMENTS				
HÀNG MỤC-ITEMS:				
PHẦN ĐIỆN				
ELECTRICAL PARTS				
TÊN BẢN VẼ-TITLE OF DRAWING:				
BẢN VẼ KỊCH THUỘC TỪ LCP				
LAYOUT & DEMANISION OF LCP PANEL				
NHÀ THẦU-CONSULTANT:				

CHỦ NHÌN-MANAGER:				
TÊN CHỦ NHÌN:				
KIỂM-CHHECKED BY:				
 KS. HOÀNG TUẤN ANH				
 THIẾT KẾ-DESIGNER:				
KS. LÊ VĂN CƯỜNG				
 THIẾT KẾ-DESIGNER:				
KS. NGUYỄN VĂN HUÂN				
TỶ LỆ-SCALE:				
HỌ TÊN-NAME-DATE:				
BẢN VẼ SỐ-DRAWING NO.: BG-TXL-D-20				

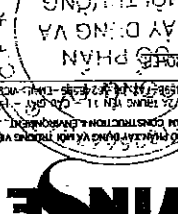PHẦN ĐIỆN ELECTRICAL PARTS TÊN BẢN VẼ - TITLE OF DRAWING: BẢN VẼ KỊCH THUỘC TỪ LỚP LAYOUT & DEMINITION OF LOP PANEL	THIẾT KẾ BÀN VẼ ĐIỀU CHỈNH BỘ SÙNG THIẾT KẾ BÀN VẼ ĐIỀU CHỈNH BỘ SÙNG DETAIL DESIGN DRAWINGS FOR ADDITIONAL ADJUSTMENTS	ĐẠI DIỆN CHỦ ĐẦU TƯ REPRESENTATIVE OF THE CLIENT BAN QUẢN LÝ DỰ ÁN ĐẦU TƯ XÂY DỰNG SỐ 2 THÀNH PHỐ BẮC GIANG CONSTRUCTION INVESTMENT PROJECT MANAGEMENT UNIT NO.2, BAC GIANG CITY	TÊN DỰ ÁN - PROJECT: DỰ ÁN PHÁT TRIỂN CÁC BỒ THÌ HÀNH LAO DỰ ÁN THÀNH PHỐ TỈNH BẮC GIANG TREATMENT PLANT IN THE UNDER SECOND GREAT MEXONG SUBREGION CORRIDOR TOWNS DEVELOPMENT PROJECT (GMS) - BAC GIANG CITY SUBPROJECT	GIẢI ĐOẠN THIẾT KẾ - DESIGN PHASE: THIẾT KẾ BÀN VẼ ĐIỀU CHỈNH BỘ SÙNG DETAIL DESIGN DRAWINGS FOR ADDITIONAL ADJUSTMENTS	HÀNG MỤC - ITEMS: PHẦN ĐIỆN ELECTRICAL PARTS	TÊN BẢN VẼ - TITLE OF DRAWING: BẢN VẼ KỊCH THUỘC TỪ LỚP LAYOUT & DEMINITION OF LOP PANEL	MỀ THẢO -CONSULTANT:  CÔNG TY CỔ PHẦN TƯ VẤN VÀ THIẾT KẾ KỸ THUẬT VIỆT NAM VINSE CONSULTING & DESIGN CO., LTD 100/30 TRƯỜNG YÊN 11 - QUẬN 10 - TP. HỒ CHÍ MINH 100/30 TRƯỜNG YÊN 11 - QUẬN 10 - TP. HỒ CHÍ MINH	TRƯỞNG QUẢN LÝ DỰ ÁN PROJECT MANAGER	LE ANH TUAN TRƯỞNG QUẢN LÝ DỰ ÁN PROJECT MANAGER	KS. HOÀNG TUYÊN ANH CHỦ TRƯỞNG THIẾT KẾ KS. LÊ MINH CƯỜNG THIẾT KẾ -DESIGNER	KS. NGUYỄN VĂN HUÂN TR. LÊ SQUAT HỌ TÊN THẨM Duyệt - DATE: BẢN VẼ SỐ -DRAWING NO.: EG-TXL-D-22
---	---	--	--	---	--	--	--	--	--	--	--

UBND THÀNH PHỐ BẮC GIANG
BAN QUẢN LÝ DỰ ÁN ĐẦU TƯ XÂY DỰNG SỐ 02

THIẾT KẾ BẢN VẼ THI CÔNG
BÁ PHÊ DUYỆT

Bắc Giang, ngày.....tháng.....năm 20.....

HỌ VÀ TÊN NGƯỜI XÁC NHẬN: Nông Bằng Sơn

Chức vụ: Phó giám đốc

CHỮ KÝ: _____

ĐÁ PHẪU

PHÒNG QUẢN LÝ ĐÔ THỊ TP. BẮC GIANG

HỒ SƠ ĐÀ THĂM ĐỊNH

Theo văn bản thăm định số: 388/BC-ACHT

Ngày: 25 tháng 12 năm 2020

Cán bộ chủ trì thăm định: _____

CÔNG TY CỔ PHẦN KỸ THUẬT SEEN

BẢN VẼ HOÀN CÔNG


Ngày.....tháng.....năm 20.....

Người lập: _____

Chức vụ: _____

Chức vụ: _____


Chức vụ: _____

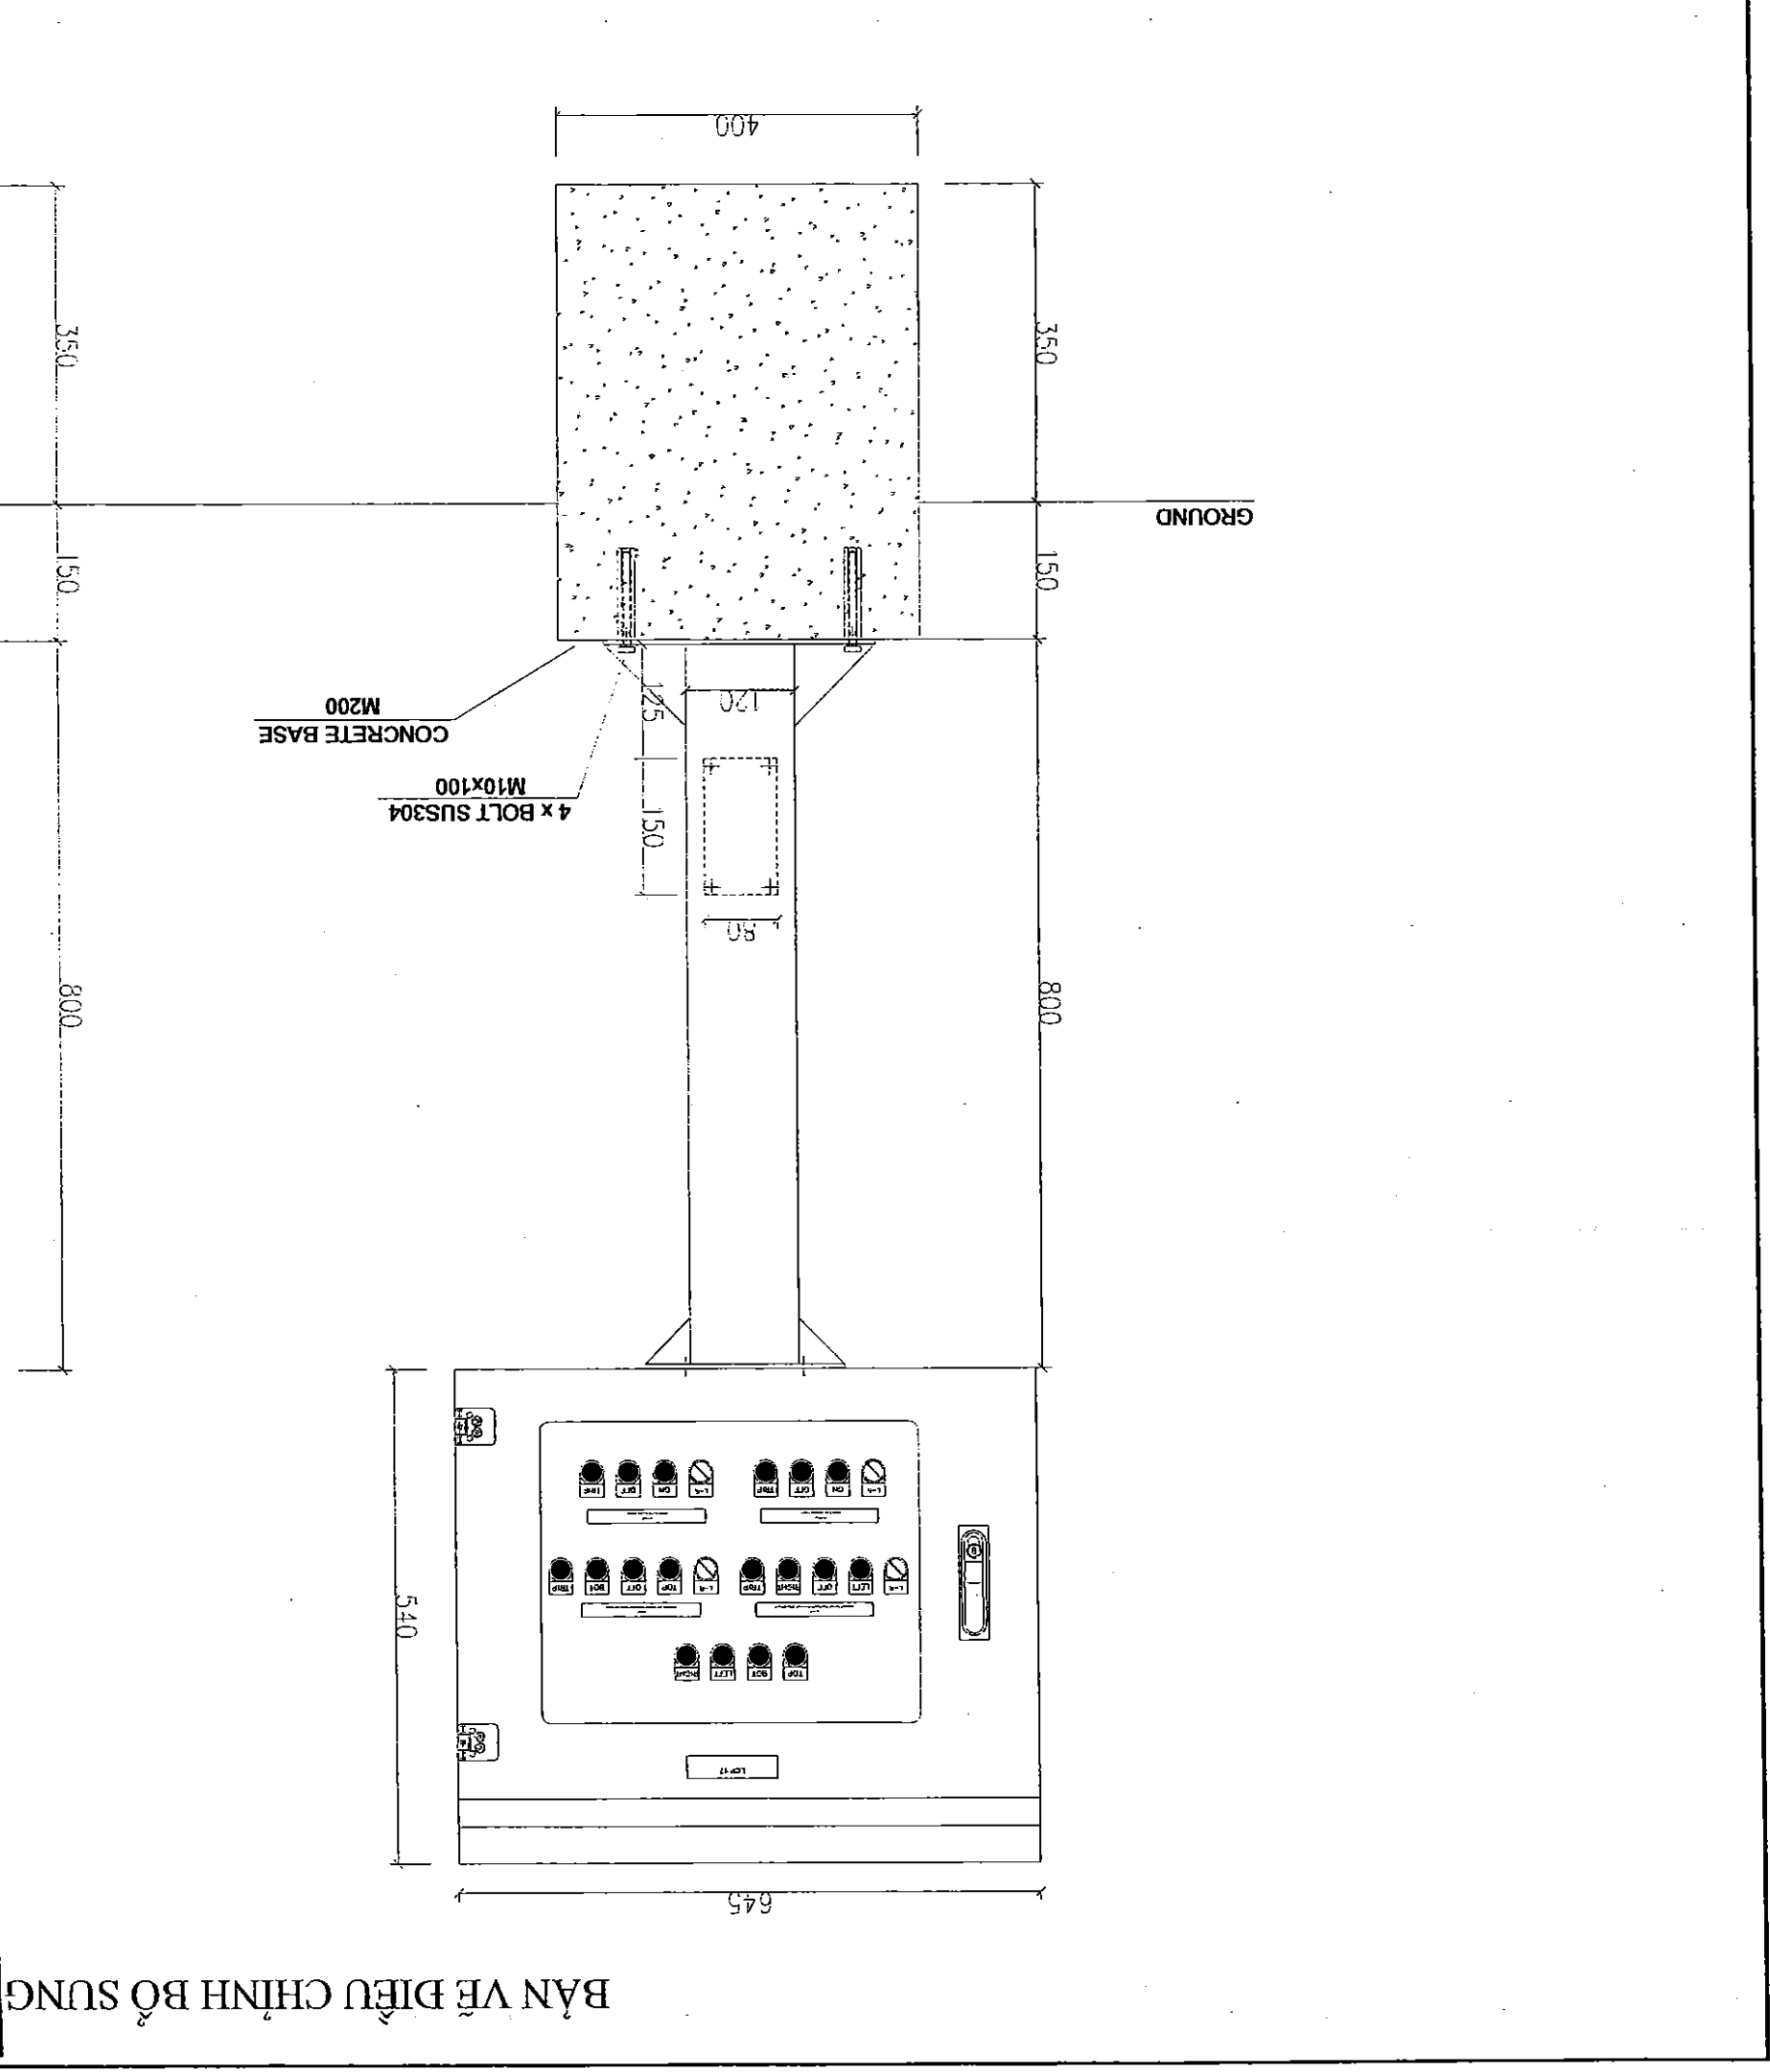

BẢN VẼ ĐIỀU CHỈNH BỔ SUNG

THIẾT KẾ BẢN VẼ THI CÔNG
ĐÃ PHÊ DUYỆT
BỘ CÔNG SỞ
HỒ SƠ ĐÀ NHẪM ĐỊNH
PHÒNG QUẢN LÝ ĐÔ THỊ TP. BẮC GIANG
Số văn bản ghi nhận số: 282/B.C.Đ.Đ
ngày 25 tháng 12 năm 2020

MẶT CẮT/SECTION A-A

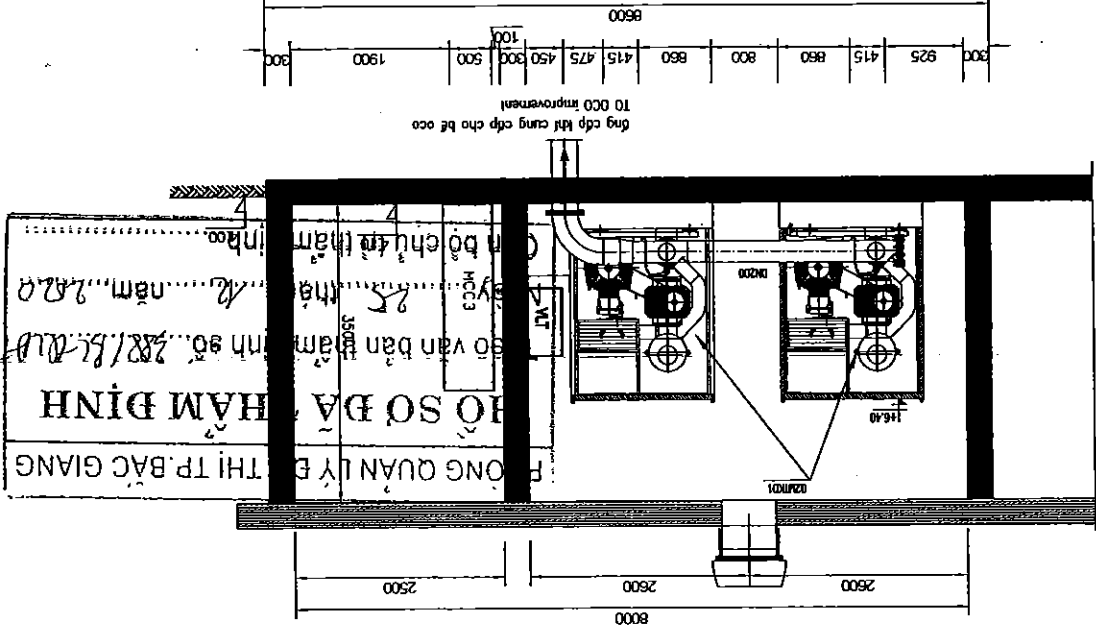

TT	DIỆN GIẢI	ĐƠN VỊ	SỐ LƯỢNG
1	MÀNG CÁP MÀ KÉM, CỎ NÁP DÂY, KT 400X100X2MM	M	9
2	MÀNG CÁP MÀ KÉM, CỎ NÁP DÂY, KT 200X100X2MM	M	5
3	GÓC VUÔNG 90 ĐỘ, KT 200X100X2MM	CÁI	1
4	GÓC VUÔNG 90 ĐỘ, KT 200X100X2MM	CÁI	1
5	PHỤ KIỆN LẮP DẶT (NỐI MÀNG CÁP, GÁI DỖ...)	LỖ	1

THÔNG KÊ KHỐI LƯỢNG THANG MÀNG CÁP

Người lắp: ...
Ngày: ... tháng ... năm 20...

BẢN VẼ HOÀN CÔNG

CÔNG TY CỔ PHẦN KỸ THUẬT SEEN

BAN HÀNH-VERSION: LẦN-MODIFIED 1: / /2020 LẦN-MODIFIED 2: / /2020 LẦN-MODIFIED 3: / /2020

REPRESENTATIVE OF THE CLIENT: BAN QUẢN LÝ DỰ ÁN ĐẦU TƯ XÂY DỰNG SỐ 2 THÀNH PHỐ BẮC GIANG

CONSTRUCTION INVESTMENT PROJECT: MANAGEMENT UNIT NO.2, BẮC GIANG CITY

PROJECT: DỰ ÁN PHÁT TRIỂN CÁC ĐÔ THỊ HẸM LĂNG TIỀN VÙNG SÔNG MÊKÔNG (GMS) LẦN 2 DỰ ÁN THÀNH PHẦN TỈNH BẮC GIANG

TREATMENT PLANT TREAT UNDER SECOND GREAT MCKONG SUBREGION CORRIDOR TOWNS DEVELOPMENT PROJECT (GMS) - BẮC GIANG CITY SUBPROJECT

GIẢI ĐOẠN THIẾT KẾ-DESIGN PHASE: THIẾT KẾ BẢN VẼ ĐIỀU CHỈNH BỔ SUNG

DETAIL DESIGN DRAWINGS FOR ADDITIONAL ADJUSTMENTS

HÀNG MỤC-ITEMS: PHẦN ĐIỆN

ELECTRICAL PARTS

TÊN BẢN VẼ-TITLE OF DRAWING: NHÀ THỜI KHÍ CẢI TẠO

BLOWER ROOM IMPROVEMENT

NHÀ THẦU-CONSULTANT: VINSE

CÔNG TY CỔ PHẦN XÂY DỰNG VÀ THIẾT KẾ VIỆT NAM

VIỆT NAM

ĐƠN VỊ THIẾT KẾ VÀ THI CÔNG

NGƯỜI VẼ HUNG

CHỦ NHIỆM-MANAGER: ...

Kiểm-Checked By: ...

KS. HOÀNG TUẤN ANH

CHỦ TRƯỞNG-CHIEF DESIGNER: ...

KS. LÊ VĂN CƯỜNG


THIẾT KẾ-DESIGNER: ...

KS. NGUYỄN VĂN HUYỀN

LIÊN-SCALE: ...

HOÀN THÀNH-DATE: .../2020

BẢN VẼ SỐ-DRAWING NO.: BG-TXL-D-26

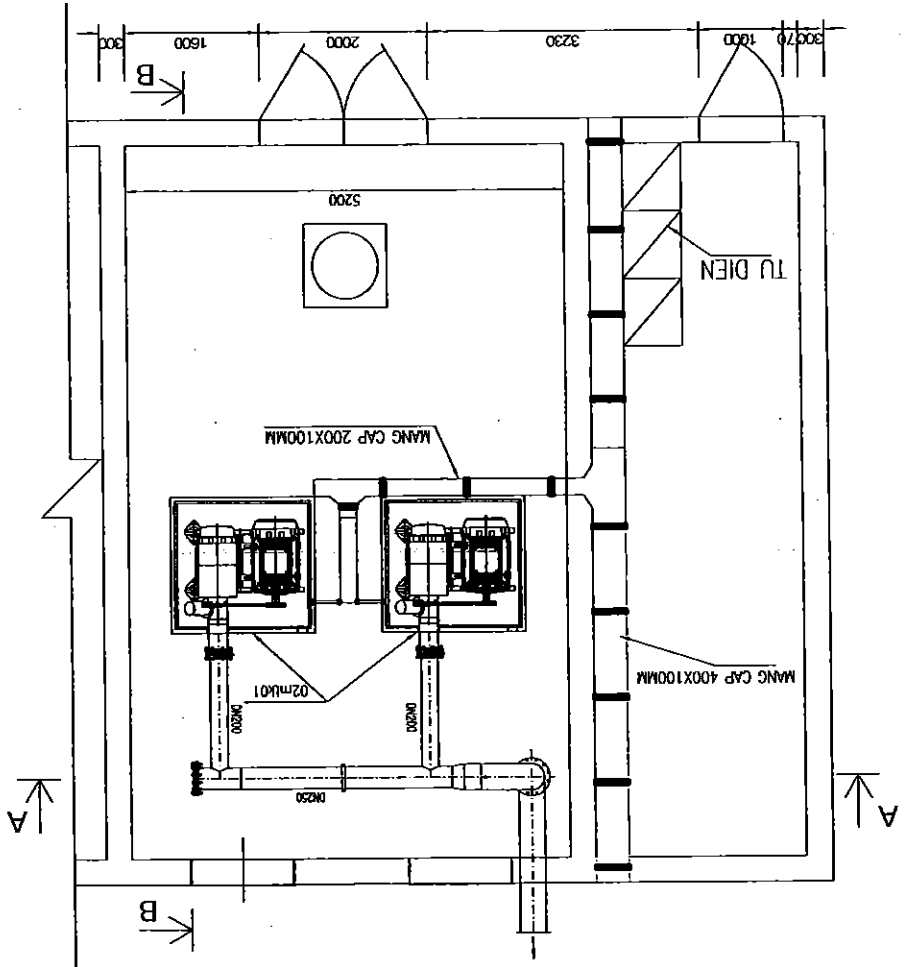

MẶT BẰNG/PLAN


TỦ ĐIỆN

THANG MÀNG CÁP

BAN QUẢN LÝ DỰ ÁN ĐẦU TƯ XÂY DỰNG SỐ 02
THIỆT KẾ BẢN VẼ THI CÔNG
ĐÀ PHÈ DUYỆT
Bắc Giang, ngày.....tháng.....năm 20.....
HỌ VÀ TÊN NGƯỜI XÁC NHẬN: Nông Bằng Sơn
CHỨC VỤ: Phó giám đốc

Bắc Giang, ngày.....tháng.....năm 20.....
HỌ VÀ TÊN NGƯỜI XÁC NHẬN: Nông Bang Sơn
CHỨC VỤ: Phó giám đốc
CHỮ KÝ:.....

SIDE VIEW

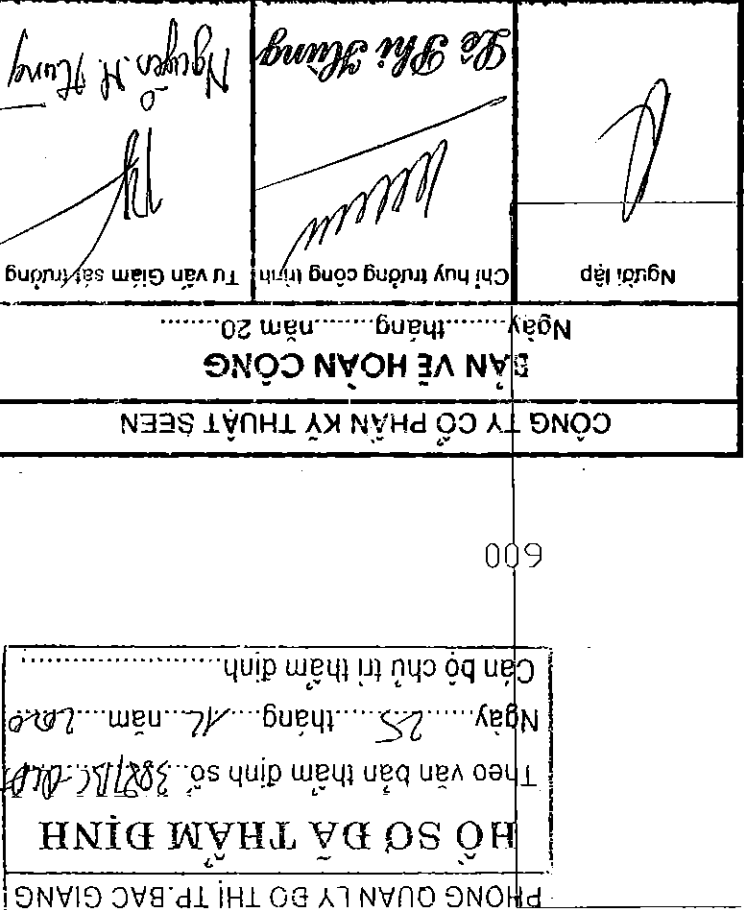

PHẦN HÌNH - VERSION:	
Lần - Modified: 1 / / 2020	
Lần - Modified: 2 / / 2020	
Lần - Modified: 3 / / 2020	
BÀI DIỄN CHỮ ĐẦU TỰ	
REPRESENTATIVE OF THE CLIENT	
SẢN QUẢN LÝ DỰ ÁN ĐẦU TƯ XÂY DỰNG SỐ 2	
THÀNH PHỐ BẮC GIANG	
CONSTRUCTION INVESTMENT PROJECT	
MANAGEMENT UNIT NO.2, BAC GIANG CITY	
IÊN DỰ ÁN-PROJECT:	
DỰ ÁN PHÁT TRIỂN CÁC ĐÔ THỊ HÀNH LANG	
TỈNH VÙNG SÔNG MÊKONG (GAS) LẦN 2	
DỰ ÁN THÀNH PHẦN THỊNH BẮC GIANG	
TREATMENT PLANT TRAM UNCHER SECOND GREAT MEKONG	
REGION CORRIDOR TOWNS DEVELOPMENT PROJECT (GMS)	
-BAC GIANG CITY SUPERPROJECT.	
GIAI ĐOẠN THIẾT KẾ -DESIGN PHASE:	
THIẾT KẾ BẢN VẼ ĐIỀU CHỈNH BỘ SUNG	
FINAL DESIGN DRAWINGS FOR ADDITIONAL ADJUSTMENTS	
HẠNG MỤC-ITEMS:	
PHẦN ĐIỆN	
ELECTRICAL PARTS	
TÊN BẢN VẼ -TITLE OF DRAWING:	
DETAIL Ở GAI-LDP PAPER	
CHI TIẾT TỤ ĐIỆN CHIẾU SÁNG	
NHÀ THẦU-CONSULTANT:	
VINSE	
CÔNG TY CỔ PHẦN XÂY DỰNG VÀ MÔI TRƯỜNG VIỆT NAM VIETNAM CONSTRUCTION & ENVIRONMENT, JSC TỔNG CÔNG TY KIẾN TRÚC VÀ THIẾT KẾ - HÀ NỘI TR. 01, NGUYỄN VĂN HỘ - HÀ NỘI	
THỦY APPROVE	
CÔNG TY CỔ PHẦN XÂY DỰNG VÀ MÔI TRƯỜNG VIỆT NAM	
CHỦ NHIỆM-MANAGER:	
(Signature)	
LÊ ANH TUẤN	
Kiểm-Checked By:	
(Signature)	
KS. HOÀNG TUẤN ANH	
CHỦ THI-CHEF DESIGNER:	
(Signature)	
VS. LÊ MINH CƯỜNG	
THỦY P.F.-DESIGNER:	
(Signature)	
KS. NGUYỄN VĂN HIỀN	
TY LÊ-SCALE:	
HỒN THANH-DATE:	
/ 2020	
BẢN VẼ SỐ-DRAWING NO.: BG-TX-28	


BẢN VẼ ĐIỀU CHỈNH BỔ SUNG NHÀ QUAN TRẮC

UBND THÀNH PHỐ BẮC GIANG
BAN QUẢN LÝ DỰ ÁN ĐẦU TƯ XÂY DỰNG SỐ 02


THIẾT KẾ BẢN VẼ THI CÔNG
DỰA PHE DUYỆT

Bắc Giang, ngày.....tháng.....năm 20.....
HỌ VÀ TÊN NGƯỜI XÁC NHẬN: Nông Bằng Sơn
CHỨC VỤ: Phó giám đốc
CHỮ KÝ:

MẶT CẮT A-A
SECTION A-A

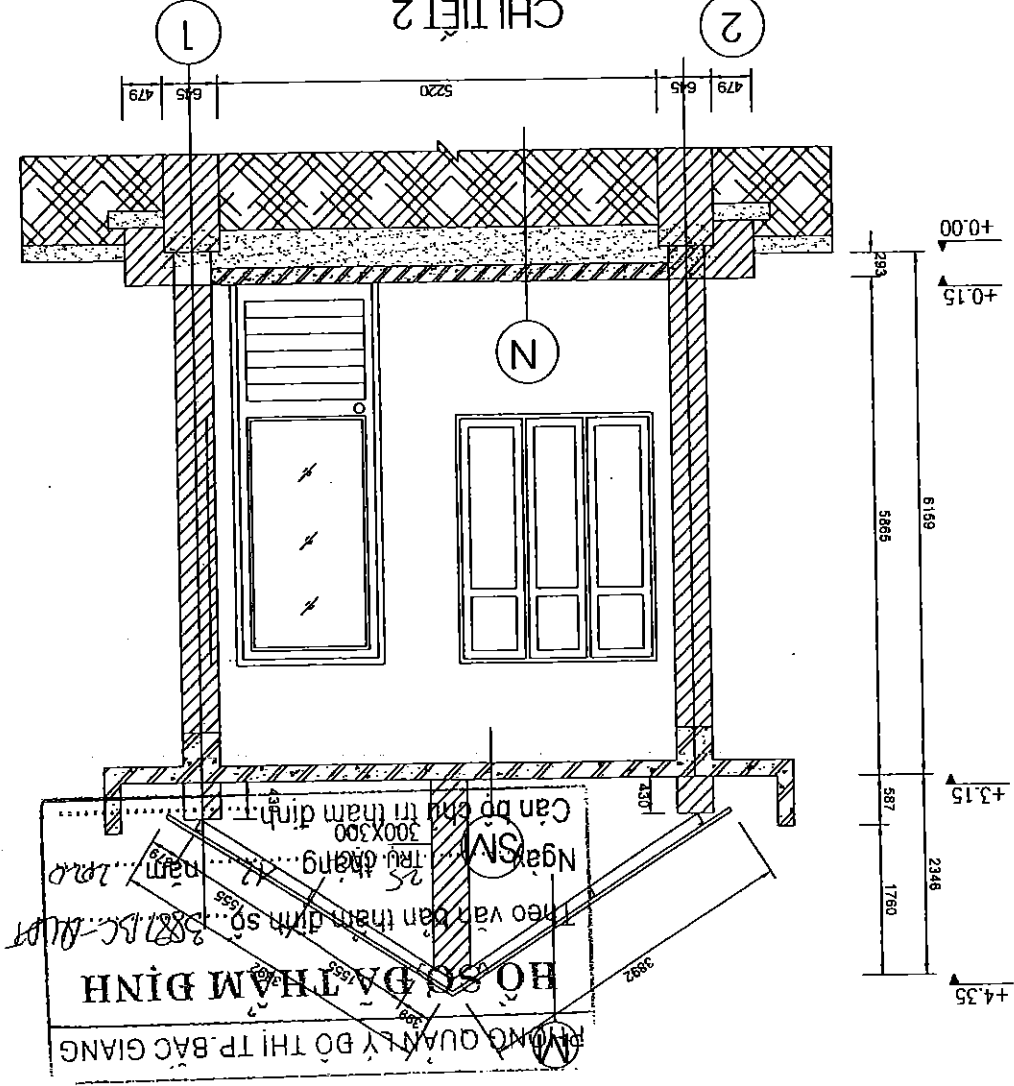

MẶT BẰNG
PLAN

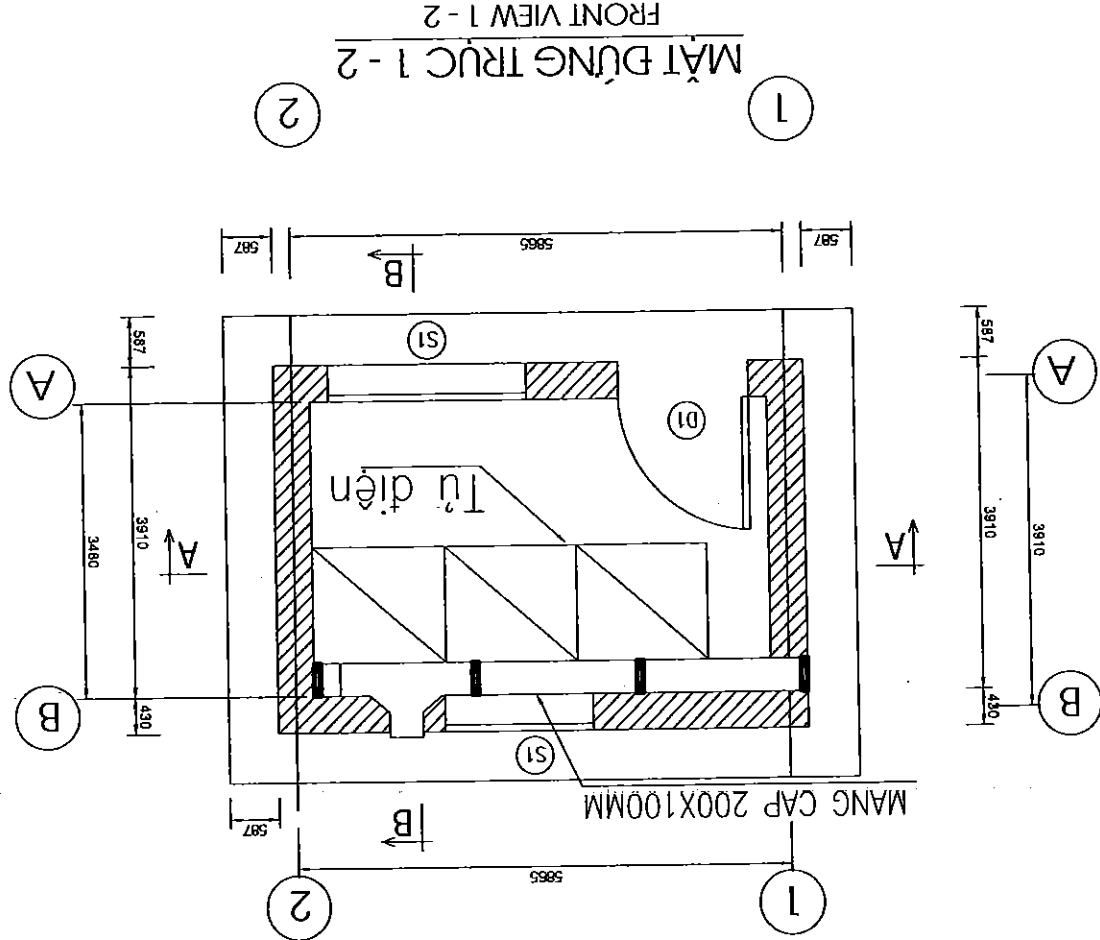

MẶT ĐŨNG TRƯỚC 1-2
FRONT VIEW 1-2

CÔNG TY CỔ PHẦN KỸ THUẬT SEEN
BẢN VẼ HOÀN CÔNG

Ngày.....tháng.....năm 20.....
Người lập: *[Signature]*
Chỉ huy trưởng công trình: *[Signature]*
Tư vấn Giám sát trường: *[Signature]*
Nguyễn H. Hùng

BẢN HÀNH-VERSION:	LẦN-MODIFIED 1: / / 2020	LẦN-MODIFIED 2: / / 2020	LẦN-MODIFIED 3: / / 2020
ĐẠI DIỆN CHỦ ĐẦU TƯ	REPRESENTATIVE OF THE CLIENT	THÀNH PHỐ BẮC GIANG	BAN QUẢN LÝ DỰ ÁN ĐẦU TƯ XÂY DỰNG SỐ 2
CONSTRUCTION INVESTMENT PROJECT	MANAGEMENT UNIT NO.2, BẮC GIANG CITY	ITEN, DỰ ÁN-PROJECT:	DỰ ÁN PHÁT TRIỂN CÁC BỜ THỊ HÃNH LÃNG TIÊU VÙNG SÔNG MÊKÔNG (GMS) LẦN 2 DỰ ÁN THÀNH PHẦN TỈNH BẮC GIANG
TREATMENT PLANT ITEM UNDER SECOND GREAT MEXONG SUBREGION CORRIDOR TOWNS DEVELOPMENT PROJECT (GMS)	- BẮC GIANG CITY SUBPROJECT	GIẢI ĐOẠN THIẾT KẾ-DESIGN PHASE:	THIẾT KẾ BẢN VẼ ĐIỀU CHỈNH BỔ SUNG
DETAIL DESIGN DRAWINGS FOR ADJUSTMENT	HANG MUC-ITEMS:	PHẦN ĐIỆN	ELECTRICAL PARTS
TÊN BẢN VẼ-TITLE OF DRAWING:	NHÀ QUAN TRẮC	MONITORING HOUSE	NHÀ THẦU CONSULTANT:
CHỦ NHIỆM-MANAGER:	LE ANH TUẤN	KIỂM-CHIEF DESIGNED BY:	KS. HOANG TUAN ANH
CHỦ TRƯỞNG-CHIEF DESIGNED:	KS. LÊ MẠNH CƯỜNG	THIẾT KẾ-DESIGNER:	KS. NGUYỄN VĂN HUYỀN
TY LỆ-SCALE:		HOÀN THÀNH-DATE:	/2020
BẢN VẼ SỐ-DRAWING NO.:	BC-TKL-0-29		

CỘNG HÒA XÃ HỘI CHỦ NGHĨA VIỆT NAM
SOCIALIST REPUBLIC OF VIETNAM

DỰ ÁN: PHÁT TRIỂN CÁC ĐÔ THỊ TIỂU VÙNG SÔNG MÊKÔNG LẦN 2 (GMS)
DỰ ÁN THÀNH PHẦN TỈNH BẮC GIANG

PROJECT: SECOND GREAT MEKONG SUBREGION CORRIDOR TOWNS DEVELOPMENT (GMS)
BAC GIANG CITY SUBPROJECT

BẢN VẼ THIẾT KẾ BỔ SUNG ADDITIONAL DESIGN DRAWINGS

GỢI THẦU BG5: XÂY LẬP VÀ LẮP ĐẶT THIẾT BỊ TRẠM XỬ LÝ NƯỚC THẢI BẮC GIANG
PACKAGE BG5: WASTEWATER TREATMENT PLANT EXTENSION IN BAC GIANG CITY
HÀNG MỤC: PHẦN XÂY DỰNG
ITEM: CIVIL PART

BẮC GIANG, 2020

PHÒNG QUẢN LÝ ĐÔ THỊ TP. BẮC GIANG
HỒ SƠ ĐÃ THẨM ĐỊNH
Ngày... 25... tháng... 12... năm... 2020
Cán bộ chủ trì thẩm định...

PHẦN XÂY DỰNG
CIVIL PART

CÔNG TY CỔ PHẦN KỸ THUẬT SEEN	
BÀN VẼ HOÀN CÔNG	
Ngày.....tháng.....năm 20.....	
Người lập	Chỉ huy trưởng công trình
Se Shi Chung Nguyễn H. Huy	

PHÒNG QUẢN LÝ ĐÔ THỊ TP. BẮC GIANG

HỒ SƠ ĐÀ THĂM ĐỊNH

Theo văn bản thăm định số 358/LC-QĐT

Ngày 25 tháng 12 năm 2020

Cán bộ chủ trì thăm định



UBND THÀNH PHỐ BẮC GIANG

BAN QUẢN LÝ ĐẦU TƯ XÂY DỰNG SỐ 02

THIỆT KẾ AN VỆ THI CÔNG

ĐÀ PHIE DUYỆT

Bắc Giang, ngày.....tháng.....năm 20.....

HỌ VÀ TÊN NGƯỜI XÁC NHẬN: Nông Bằng Sơn

CHỨC VỤ:

CHỮ KÝ: Phó Giám đốc

DANH MỤC BẢN VẼ
CATEGORY DRAWING
16A. HỒ GA ĐỒNG HỒ ĐO LƯU LƯỢNG

STT	ORDINAL	TÊN BẢN VẼ DRAWING NAME	KÝ HIỆU SYMBOL
01		MẶT BẰNG HỒ GA; MẶT BẰNG THÉP MÔNG, PLAN OF DISTRIBUTION MANHOLE, STEEL FOUNDATION PLAN	BL-TXL-XD-HDLL-01
02		THÉP THÀNH TRỤC 1,2, BẢNG THÔNG KẾ CỘT THÉP STEEL AXIS OR AXES 1,2, SUMMARY OF REINFORCEMENT	BL-TXL-XD-HDLL-02

PHÒNG QUẢN LÝ ĐÔ THỊ TP. BẮC GIANG
HỒ SƠ BẢ THẨM ĐỊNH
Theo văn bản thẩm định số 488/KC-ĐTQT
Ngày 25 tháng 12 năm 2020
Cán bộ chủ trì thẩm định



UBND THÀNH PHỐ BẮC GIANG
BAN QUẢN LÝ DỰ ÁN ĐẦU TƯ XÂY DỰNG SỐ 02
THIẾT KẾ BẢN VẼ THI CÔNG
BẮC GIANG, ngày 20 tháng 20 năm 20
HỌ VÀ TÊN NGƯỜI XÁC NHẬN: Nông Bằng Sơn
CHỨC VỤ: Phó giám đốc
CHỮ KÝ:

CÔNG TY CỔ PHẦN KỸ THUẬT SEEN
BẢN VẼ HOÀN CÔNG
Ngày 20 tháng 20 năm 20
Người lập
Chỉ huy trưởng công trình
Tư vấn Giám sát trưởng
Đo Thị Nhung
Nguyễn H. Hany

16B. HỒ VAN KỸ THUẬT BỀ KHỬ TRÙNG

CÔNG TY CỔ PHẦN KỸ THUẬT SEEN	
BAN VỀ HOÀN CÔNG	
Ngày.....tháng.....năm 20.....	
Người lập	Chỉ huy trưởng công trình
<i>[Signature]</i>	<i>[Signature]</i>
	Đã ghi đúng
	Nguyễn M. Hùng

PHÒNG QUẢN LÝ ĐÔ THỊ TP. BẮC GIANG
HỒ SƠ ĐÃ THẨM ĐỊNH
Theo văn bản thẩm định số.....
Ngày.....tháng.....năm.....
Cán bộ chủ trì thẩm định



UBND THÀNH PHỐ BẮC GIANG
BAN QUẢN LÝ DỰ ÁN ĐẦU TƯ XÂY DỰNG SỐ 02
THIẾT KẾ BAN VỀ THI CÔNG
ĐÃ PHÊ DUYỆT
Bắc Giang, ngày.....tháng.....năm 20.....
HỌ VÀ TÊN NGƯỜI XÁC NHẬN: Nông Bằng Sơn
CHỨC VỤ: Phó giám đốc
CHỮ KÝ:.....

DANH MỤC BẢN VẼ
CATEGORY DRAWING
16B. HỒ VẠN KỸ THUẬT BỂ KHỬ TRÙNG

STT	TÊN BẢN VẼ DRAWING NAME	KÝ HIỆU SYMBOL
01	MẶT BẰNG KẾT CẤU CỘT THÉP HỒ VẠN	BL-TXL-XD-BKT-01

Người lập	Đo Thị Nhung	Người H. Tung
Chỉ huy trưởng công trình		
Tư vấn Giám sát trường		
Ngày... tháng... năm 20...		
BẢN VẼ HOÀN CÔNG		
CÔNG TY CỔ PHẦN KỸ THUẬT SEEN		

PHÒNG QUẢN LÝ ĐÔ THỊ TP. BẮC GIANG
HỒ SƠ ĐÀ THẨM ĐỊNH
Theo văn bản thẩm định số... 3827/SL-QĐ-T
Ngày... 25... tháng... 12... năm... 2020
Cán bộ chủ trì thẩm định

UBND THÀNH PHỐ BẮC GIANG
BAN QUẢN LÝ DỰ ÁN ĐẦU TƯ XÂY DỰNG SỐ 02
THIẾT KẾ BẢN VẼ THI CÔNG
ĐÀ PHÊ DUYỆT
Bắc Giang, ngày... tháng... năm 20...
HỌ VÀ TÊN NGƯỜI XÁC NHẬN: Nông Bằng Sơn
CHỨC VỤ: Phó Giám đốc
CHỮ KÝ:



16C. HỒ CHẠM NƯỚC JAVEN

CÔNG TY CỔ PHẦN KỸ THUẬT SEEN		
BAN VỆ HOÀN CÔNG		
Ngày.....tháng.....năm 20.....		
Người lắp	Chỉ huy trưởng công trình	Tư vấn Giám sát trường
	Đo Shi Chung	Nguyễn H. Hùng



PHÒNG QUẢN LÝ ĐÔ THỊ TP. BẮC GIANG
HỒ SƠ ĐÀ THẠM ĐỊNH
Theo văn bản thẩm định số 5887/SC-ĐT
Ngày 25 tháng 12 năm 2020
Cán bộ chủ trì thẩm định

UBND THÀNH PHỐ BẮC GIANG
BAN QUẢN LÝ DỰ ÁN ĐẦU TƯ XÂY DỰNG SỐ 02
THIẾT KẾ BAN VỆ THỊ CÔNG
ĐÃ PHÊ DUYỆT
Bắc Giang, ngày.....tháng.....năm 20.....
HỌ VÀ TÊN NGƯỜI XÁC NHẬN: Nông Bằng Sơn
CHỨC VỤ: Phó giám đốc
CHỮ KÝ:.....

DANH MỤC BẢN VẼ
CATEGORY DRAWING
16C. HỒ CHẠM NƯỚC JAVEN

STT ORDINAL	TÊN BẢN VẼ DRAWING NAME	KÝ HIỆU SYMBOL
01	MẶT BẰNG KẾT CẤU CỘT THÉP-HỒ CHẠM NƯỚC JAVEN	BL-TXL-XD-JV-01

CÔNG TY CỔ PHẦN KỸ THUẬT SEEN	
BẢN VẼ HOÀN CÔNG	
Ngày.....tháng.....năm 20.....	
Người lập	Chỉ huy trưởng công trình
<i>[Signature]</i>	<i>[Signature]</i>
<i>[Signature]</i> Nguyễn H. Trọng	

UBND THÀNH PHỐ BẮC GIANG	
BAN QUẢN LÝ DỰ ÁN ĐẦU TƯ XÂY DỰNG SỐ 02	
THIẾT KẾ BẢN VẼ THI CÔNG	
ĐÃ PHÊ DUYỆT	
Bắc Giang, ngày.....tháng.....năm 20.....	
HỌ VÀ TÊN NGƯỜI XÁC NHẬN: Nông Bằng Sơn	
CHỨC VỤ: Phó giám đốc	
CHỮ KÝ:.....	

PHÒNG QUẢN LÝ ĐÔ THỊ TP. BẮC GIANG
HỒ SƠ ĐÃ THẨM ĐỊNH
Theo văn bản thẩm định số.....388/BC-ĐT
Ngày.....25.....tháng.....11.....năm.....2020
Cán bộ chủ trì thẩm định.....



CỘNG HÒA XÃ HỘI CHỦ NGHĨA VIỆT NAM
SOCIALIST REPUBLIC OF VIETNAM

DỰ ÁN: PHÁT TRIỂN CÁC ĐÔ THỊ TIỂU VÙNG SÔNG MÊKÔNG LẦN 2 (GMS)
DỰ ÁN THÀNH PHẦN TỈNH BẮC GIANG

PROJECT: SECOND GREAT MEKONG SUBREGION CORRIDOR TOWNS DEVELOPMENT (GMS)

BAC GIANG CITY SUBPROJECT

BẢN VẼ THIẾT KẾ ĐIỀU CHỈNH ADDITIONAL DESIGN DRAWINGS

GỢI THẦU BG5: XÂY LẬP VÀ LẮP ĐẶT THIẾT BỊ TRÀM XỬ LÝ NƯỚC THẢI BẮC GIANG
PACKAGE BG5: WASTEWATER TREATMENT PLANT EXTENSION IN BAC GIANG CITY
HÀNG MỤC: PHẦN XÂY DỰNG
ITEM: CIVIL PART

BẮC GIANG, 2020



PHÒNG QUẢN LÝ ĐÔ THỊ TP. BẮC GIANG
HỒ SƠ ĐÀ THẠM ĐỊNH
Theo văn bản thẩm định số 388/KC-ĐT
Ngày 25 tháng 12 năm 2020
Cán bộ chủ trì thẩm định

15. NHÀ TIỀN XỬ LÝ XÂY MỚI XÂY MỚI
15. PRELIMINARY TREATMENT HOUSE (NEW)

UBND THÀNH PHỐ BẮC GIANG	
BAN QUẢN LÝ DỰ ÁN ĐẦU TƯ XÂY DỰNG SỐ 02	
THIỆT KẾ BẢN VẼ THI CÔNG	
DỰA PHÊ DUYỆT	
Bắc Giang, ngày.....tháng.....năm 20.....	
HỌ VÀ TÊN NGƯỜI XÁC NHẬN: Nông Bang Sơn	
CHỨC VỤ: Phó giám đốc	
CHỮ KÝ:.....	



PHÒNG QUẢN LÝ ĐÔ THỊ TP. BẮC GIANG	
HỒ SƠ DẠ THẨM ĐỊNH	
Theo văn bản thẩm định số.....388/BC-QĐP	
Ngày.....25 tháng.....12 năm.....2020	
Cán bộ chủ trì thẩm định.....	

CÔNG TY CỔ PHẦN KỸ THUẬT SEEN	
BẢN VẼ HOÀN CÔNG	
Ngày.....tháng.....năm 20.....	
Người lập	Chỉ huy trưởng công trình
	Tư vấn Giám sát thi công
	Đo Thị Nhung
	Nguyễn H. Hùng

UBND THÀNH PHỐ BẮC GIANG
BAN QUẢN LÝ DỰ ÁN ĐẦU TƯ XÂY DỰNG SỐ 02
THÀNH PHỐ BẮC GIANG
CONSTRUCTION INVESTMENT MANAGEMENT
PROJECT NO.2, BẮC GIANG CITY

THIẾT KẾ BẢN VẼ THI CÔNG
DẠNG CHỌN ĐẦU TƯ
REPRESENTATIVE OF THE CLIENT
BAN QUẢN LÝ DỰ ÁN ĐẦU TƯ XÂY DỰNG SỐ 2
THÀNH PHỐ BẮC GIANG
CONSTRUCTION INVESTMENT MANAGEMENT
PROJECT NO.2, BẮC GIANG CITY

CHỨC VỤ: Phó giám đốc
HỌ VÀ TÊN NGƯỜI XÁC NHẬN: Nông Hàng Sơn
CHỮ KÝ: [Signature]

BẢN VẼ HOÀN CÔNG
Ngày: tháng năm 20
Chỉ huy trưởng công trình: Tư vấn Giám sát trường

HỒ SƠ ĐÀ THẠM ĐỊNH
Theo văn bản ngày tháng năm 20
Ngày: tháng năm 20
Cán bộ chủ trì thẩm định: [Signature]

PHÒNG QUẢN LÝ BỐ THỊ TỈNH BẮC GIANG
Ngày: tháng năm 20
Cán bộ chủ trì thẩm định: [Signature]

CÔNG TY CỔ PHẦN XÂY DỰNG VÀ THI CÔNG VIỆT NAM
















ĐẠI DIỆN CHỦ ĐẦU TƯ REPRESENTATIVE OF THE CLIENT THÀNH PHỐ BẮC GIANG PROJECT NO.2, BAC GIANG CITY THÊN DUY AN - PROJECT DỰ ÁN PHÁT TRIỂN CÁC ĐỒ THỊ HẠNG LẠNG TIÊU VÙNG SÔNG NGỌNG (GMS) LẦN 2 DỰ ÁN THÀNH PHỐ BẮC GIANG TREATMENT PLANT FOR SECOND GREAT MEGONG REGION CORRIDOR TOWNS DEVELOPMENT PROJECT (GMS) GMS GIANG CITY SUBPROJECT	GIAI ĐOẠN THIẾT KẾ - DESIGN PHASE: THIẾT KẾ BẢN VẼ THÍ CÔNG DETAIL DESIGN DRAWINGS HẠNG MỤC - ITEMS: NHÀ TIỀN XỬ LÝ XÁC MỐI PRELIMINARY TREATMENT HOUSE (NEW) TÊN BẢN VẼ - TITLE OF DRAWING: BẢNG THÔNG KÊ CỐT THÉP QUANTITY OF REINFORCEMENT NHÀ THẦU - CONSULTANT  CÔNG TY CỔ PHẦN XÂY DỰNG VÀ KẾT CẤU NHÀ VIỆT NAM VIETNAM CONSTRUCTION & EMPOWERMENT, JSC 10/2018 11/2018 12/2018 ĐƯỢC - APPROVED:  CÔNG TY CỔ PHẦN XÂY DỰNG VÀ KẾT CẤU NHÀ VIỆT NAM VIETNAM CONSTRUCTION & EMPOWERMENT, JSC 10/2018 11/2018 12/2018 KIỂM TRA - CHECKED BY:  KẾ HOẠCH THIẾT KẾ - DESIGNER:  KIỂM TRA - CHECKED BY:  KIỂM TRA - CHECKED BY:  KIỂM TRA - CHECKED BY: 	NGÀY - DATE: 10/
---	--	---	--	--	---------------------

[illegible]



PHÒNG QUẢN LÝ ĐỒ THỊ TP. BẮC GIANG

[illegible]

THÔNG KÊ CỘT HẠ DẠM									

THÔNG KÊ CỘT THẬP CAU THANG

THÔNG KÊ CƠ TIẾT CẦU THANG														
	1	60	5650	5770	14	84	80,78	49,80						
	2	60	1080	1200	84	84	100,8	62,15						
	3	60	5350	5470	14	14	76,58	47,21						
	1	340	1080	1750	2	2	3,52	8,68						
	2	200	1080	1440	2	2	2,96	7,30						
	3	340	160	1100	9	9	9,9	2,20						
	1	340	3720	4480	2	2	8,8	21,70						
	2	200	3720	4120	2	2	8,24	20,32						
	3	340	160	1100	27	27	29,7	6,58						
	1	240	1050	1540	2	2	8,16	15,19						
	2	200	1060	1460	2	2	5,84	14,40						
	3	240	160	900	8	8	14,4	3,20						
	1	240	2850	3330	2	2	6,66	16,42						
	2	240	2850	3330	2	2	6,66	16,42						
	3	240	160	900	8	8	7,2	1,60						

THÔNG KÊ CỘT THÉP DẠM MÔNG

TÊN C/ĐƠN	SỐ HIỆU	HÌNH DẠNG - KÍCH THƯỚC	BƯỜNG KÍNH (mm)	CHIỀU DÀI 1 THANH (mm)	SỐ LƯỢNG	CHIỀU DÀI C/ĐƠN 1 T/Đ	TỔNG CHIỀU DÀI (m)	TỔNG TRỌNG (kg)
Móng M1 Số lượng: 17	1	1440	14	1440	11	187	269,28	325,40
	2	1440	14	1440	11	187	269,28	325,40
	3	3000	18	2420	3	51	123,42	246,54
	4	3000	18	3140	3	51	160,14	319,89
	5	1700	18	940	6	102	95,88	21,28
Móng M1A Số lượng: 2	1	1440	14	1440	11	22	31,68	38,28
	2	1440	14	1440	11	22	31,68	38,28
	3	3000	18	2420	3	6	14,52	29,00
	4	3000	18	3140	3	6	18,84	37,63
	5	1700	18	780	6	12	9,06	2,08
Móng M2 Số lượng: 1	1	4400	14	20820	87	87	1811,34	2188,85
	2	4400	14	19520	87	87	1811,34	2188,85
	3	4400	14	14120	132	132	1863,84	2252,29
	4	4400	12	12820	132	132	1855,92	1647,71
	5	3000	18	2420	59	59	142,78	285,21



UBND THÀNH PHỐ BẮC GIANG	
BAN QUẢN LÝ DỰ ÁN ĐẦU TƯ XÂY DỰNG SỐ 02	
THIỆT KẾ BẢN VẼ THI CÔNG	
ĐÃ PHÊ DUYỆT	
Bắc Giang, ngày.....tháng.....năm 20.....	
HỌ VÀ TÊN NGƯỜI XÁC NHẬN: Nông Bằng Sơn	
CHỨC VỤ:	Phó giám đốc
CHỮ KÝ:.....	

16. HỒ GA PHÂN PHỐI NƯỚC
16. SEWAGE DISTRIBUTION MANHOLE (NEW)

CÔNG TY CỔ PHẦN KỸ THUẬT SEEN	
BẢN VẼ HOÀN CÔNG	
Ngày.....tháng.....năm 20.....	
Người lập	Chỉ huy trưởng công trình
Phó Giám sát trưởng	Đoàn Thị Hương

UBND THÀNH PHỐ BẮC GIANG
BAN QUẢN LÝ DỰ ÁN ĐẦU TƯ XÂY DỰNG SỐ 02
THIỆT KẾ BÀN VỆ THÍ CÔNG
ĐÃ PHÊ DUYỆT
Bắc Giang, ngày.....tháng.....năm 20.....
HỌ VÀ TÊN NGƯỜI XÁC NHẬN: Nông Bằng Sơn
CHỨC VỤ: Phó giám đốc
CHỮ KÝ:.....

PHÒNG QUẢN LÝ ĐÔ THỊ TP. BẮC GIANG
HỒ SƠ ĐÃ THẨM ĐỊNH
Theo văn bản thẩm định số 3887/KC-ADĐT
Ngày.....tháng.....năm.....
Gần hồ chủ trì thẩm định.....

23+24. BỂ PHẢN ỨNG SINH HỌC XÂY MỚI VÀ BỂ LẮNG THỦ CẤP XÂY MỚI (NEW)
23+24. BIOREACTOR (NEW) AND SECONDARY SETTLING TANK (NEW)



CÔNG TY CỔ PHẦN XÂY THÚAT SEEN
BAN VỆ HOÀN CÔNG
Ngày.....tháng.....năm 20.....
Người lập
Chỉ huy trưởng công trình
Tư vấn Giám sát trưởng
Đoàn Thị Hương
Nguyễn H. H. H. H.



PHÒNG QUẢN LÝ ĐÔ THỊ TP. BẮC GIANG

HỒ SƠ ĐÀ THĂM ĐỊNH

Theo văn bản thăm định số... 587/HC-QĐT

Ngày... 25 tháng... 12 năm... 2020

Cán bộ chủ trì thăm định.....

25. BỀ TIẾP XÚC KHU TRỪNG XÂY MÔI
25. DISINFECTION CONTACT TANK (NEW)

CÔNG TY CỔ PHẦN KỸ THUẬT SEEN

BẢN VẼ HOÀN CÔNG

Ngày... tháng... năm 20...

Người lập	Chỉ huy trưởng công trình	Tư vấn Giám sát trưởng
	<i>Đo Thị Giang</i>	<i>Nguyễn H. Huy</i>

UBND THÀNH PHỐ BẮC GIANG

BAN QUẢN LÝ DỰ ÁN ĐẦU TƯ XÂY DỰNG SỐ 02

THIỆT KẾ BẢN VẼ THI CÔNG

ĐÃ PHÊ DUYỆT

Bắc Giang, ngày... tháng... năm 20...

HỌ VÀ TÊN NGƯỜI XÁC NHẬN: Nông Bằng Sơn

CHỨC VỤ: Phó giám đốc

CHỮ KÝ:.....

